


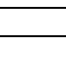
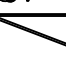
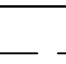





 



PLANTA BAIXA (PARTE 1/3)
ESCALA 1/75

LEGENDAS E SIMBOLOGIAS		
SIMBOLOGIA	DESCRIÇÃO	
	EXTINTOR DE GÁS CARBÔNICO 6KG, SOBRE SUPORTE DE FIXAÇÃO P/ PAREDE	
	EXTINTOR DE PÓ QUÍMICO ABC - 2A/20B/C, SOBRE SUPORTE DE FIXAÇÃO P/ PAREDE	
	INDICAÇÃO DA ROTA DE FUGA	
	BLOCO AUTÔNOMO DE ILUMINAÇÃO	
	ABRIGO SIMPLES METÁLICO PARA MANGUEIRA	
	ABRIGO PARA HIDRANTE DE RECALQUE	
	TUBULAÇÃO PROJETADA APARENTE EM FERRO GALVANIZADO	
	TUBULAÇÃO PROJETADA ENTERRADA EM FERRO GALVANIZADO	
SINALIZAÇÃO DE ORIENTAÇÃO E SALVAMENTO		
	XX=CÓDIGO (DE ACORDO COM A NBR 13434-2) YYY=DIMENSÕES (EM MILÍMETROS)	
CÓDIGO NBR 13434-2	SIMBOLOGIA	DESCRIÇÃO
12		INDICAÇÃO DE SAÍDA DE EMERGÊNCIA
13		INDICAÇÃO DE SAÍDA DE EMERGÊNCIA
14		INDICAÇÃO DE SAÍDA DE EMERGÊNCIA
17		INDICAÇÃO DE SAÍDA DE EMERGÊNCIA
SINALIZAÇÃO DE EQUIPAMENTOS		
CÓDIGO NBR 13434-2	SIMBOLOGIA	DESCRIÇÃO
23		INDICAÇÃO DE LOCALIZAÇÃO DOS EXTINTORES DE INCÊNDIO
25		INDICAÇÃO DO ABRIGO DA MANGUEIRA DE INCÊNDIO COM OU SEM HIDRANTE






MAPA CHAVE
ESCALA 1:1000

CONTROLE DE ALTERAÇÕES:		
Nº REVISÃO	DATA	DESCRIÇÃO DA ALTERAÇÃO
"AS BUILT"		
OBRA: Sede da Embrapa Quarentena Vegetal - EMBRAPA / DF		
ENDEREÇO: PqEB snº Avenida W5 Norte (Final), Asa Norte - Brasília		
PROPRIETÁRIO: EMPRESA BRASILEIRA DE PESQUISA AGROPECUÁRIA - EMBRAPA		
PROPRIETÁRIO		
AUTOR DO PROJETO E RESPONSÁVEL TÉCNICO		
AUTOR DO PROJETO E RESPONSÁVEL TÉCNICO		
REVISOR		
CREA		
DESEMPENHADOR		

PROJETO DE PROTEÇÃO CONTRA INCÊNDIO - AS BUILT

ÁREA (M2)	PLANTA BAIXA DA EDIFICAÇÃO (PARTE 1/3)	02/04
	DATA: Janeiro/2016 ESCALA: INDICADA DESENHO:	ÚLTIMA ALTERAÇÃO:

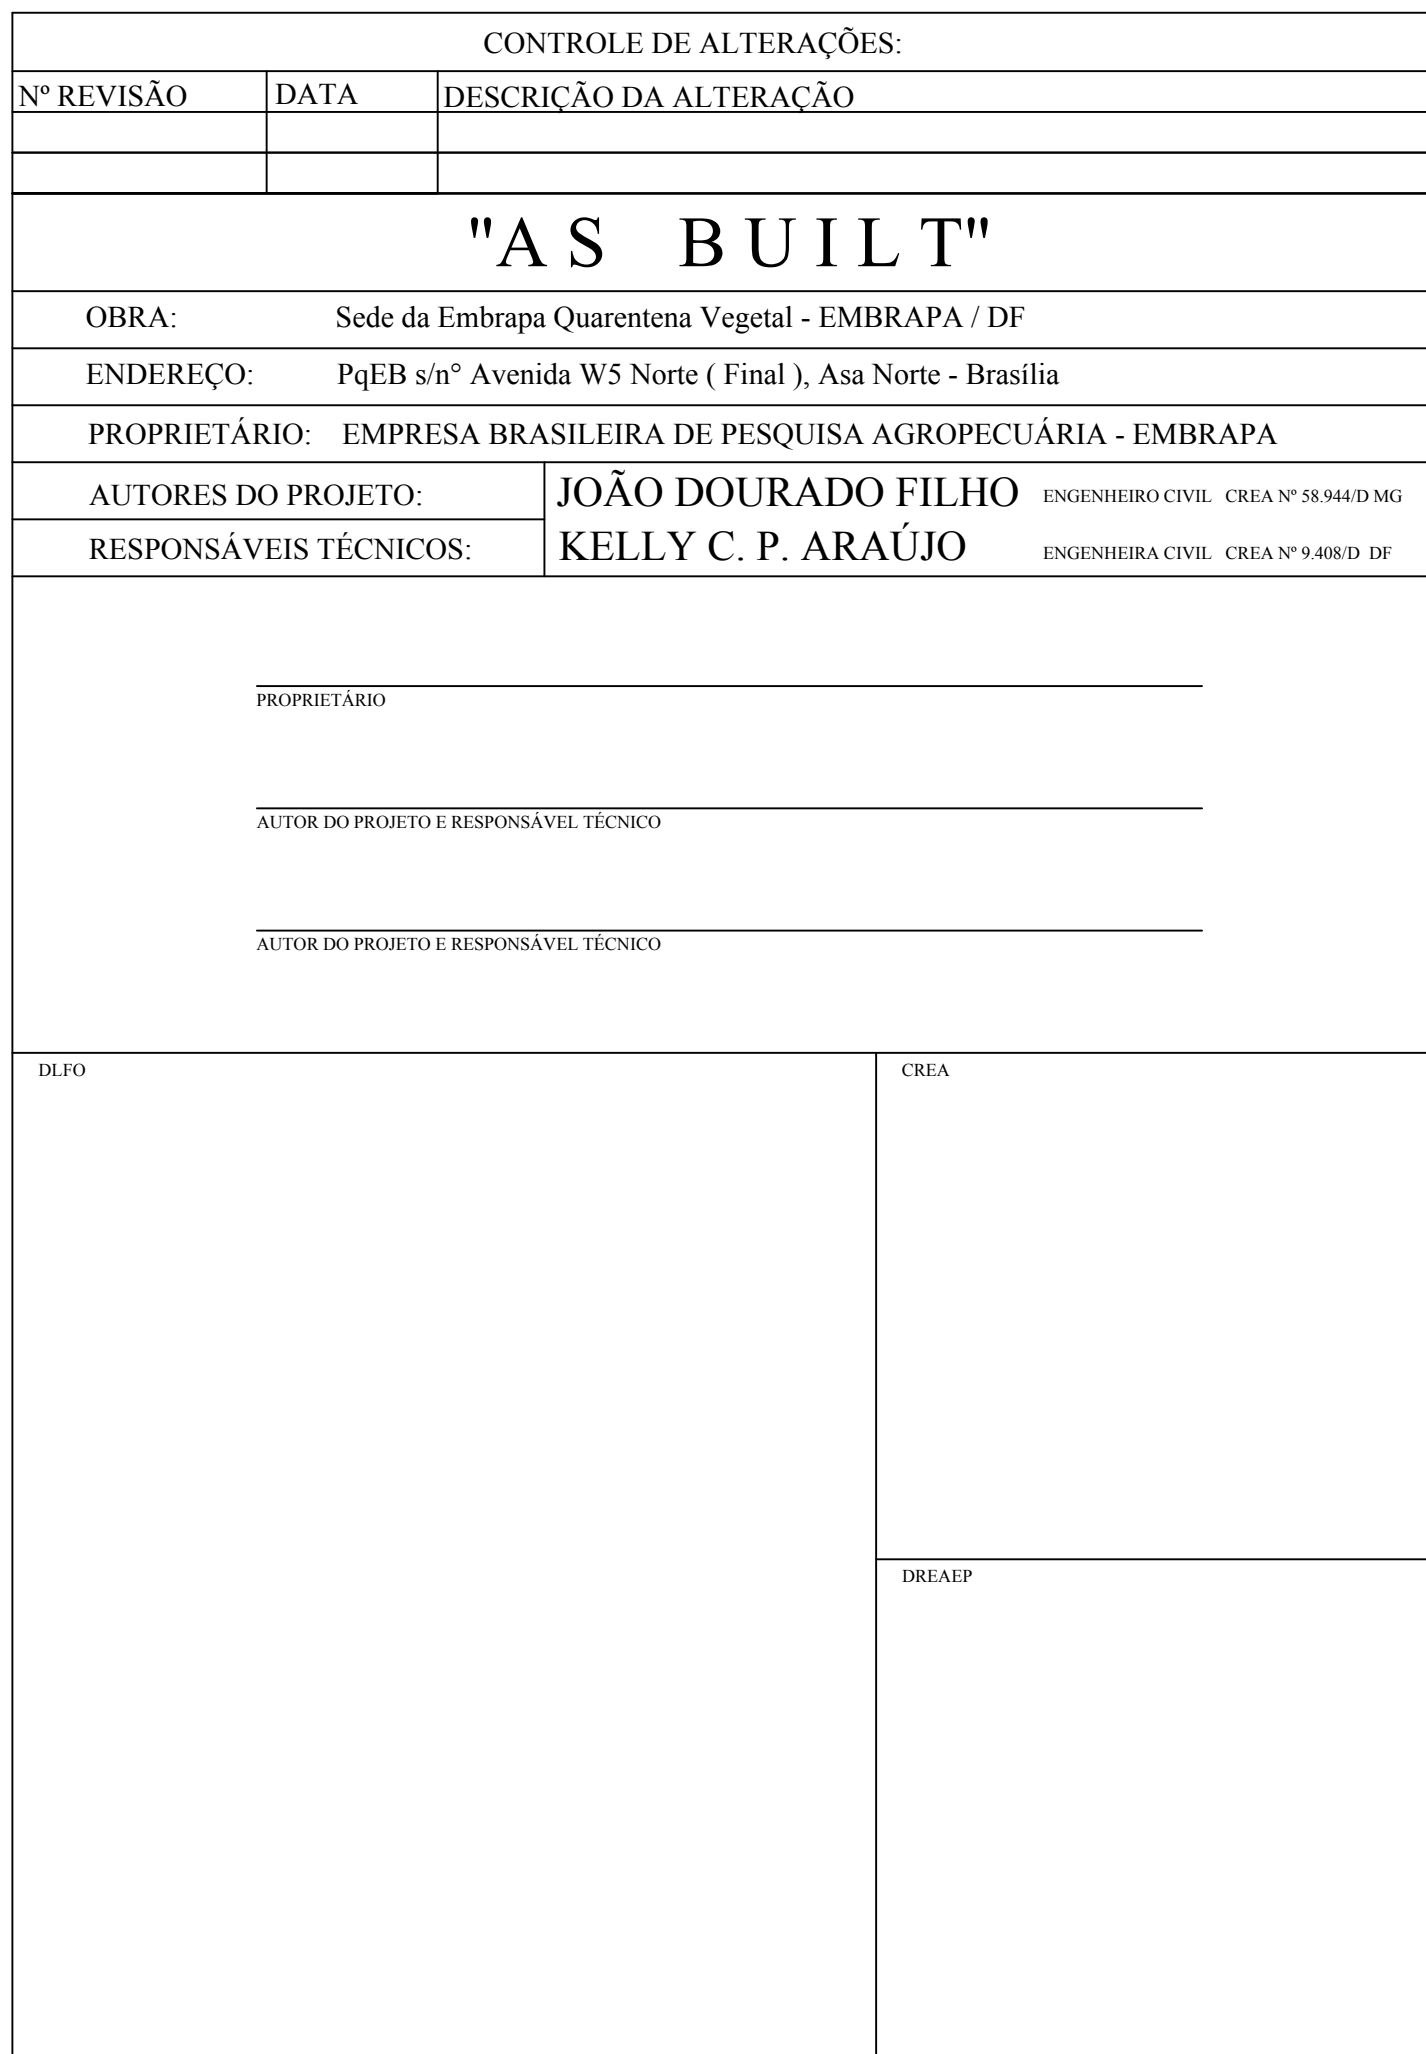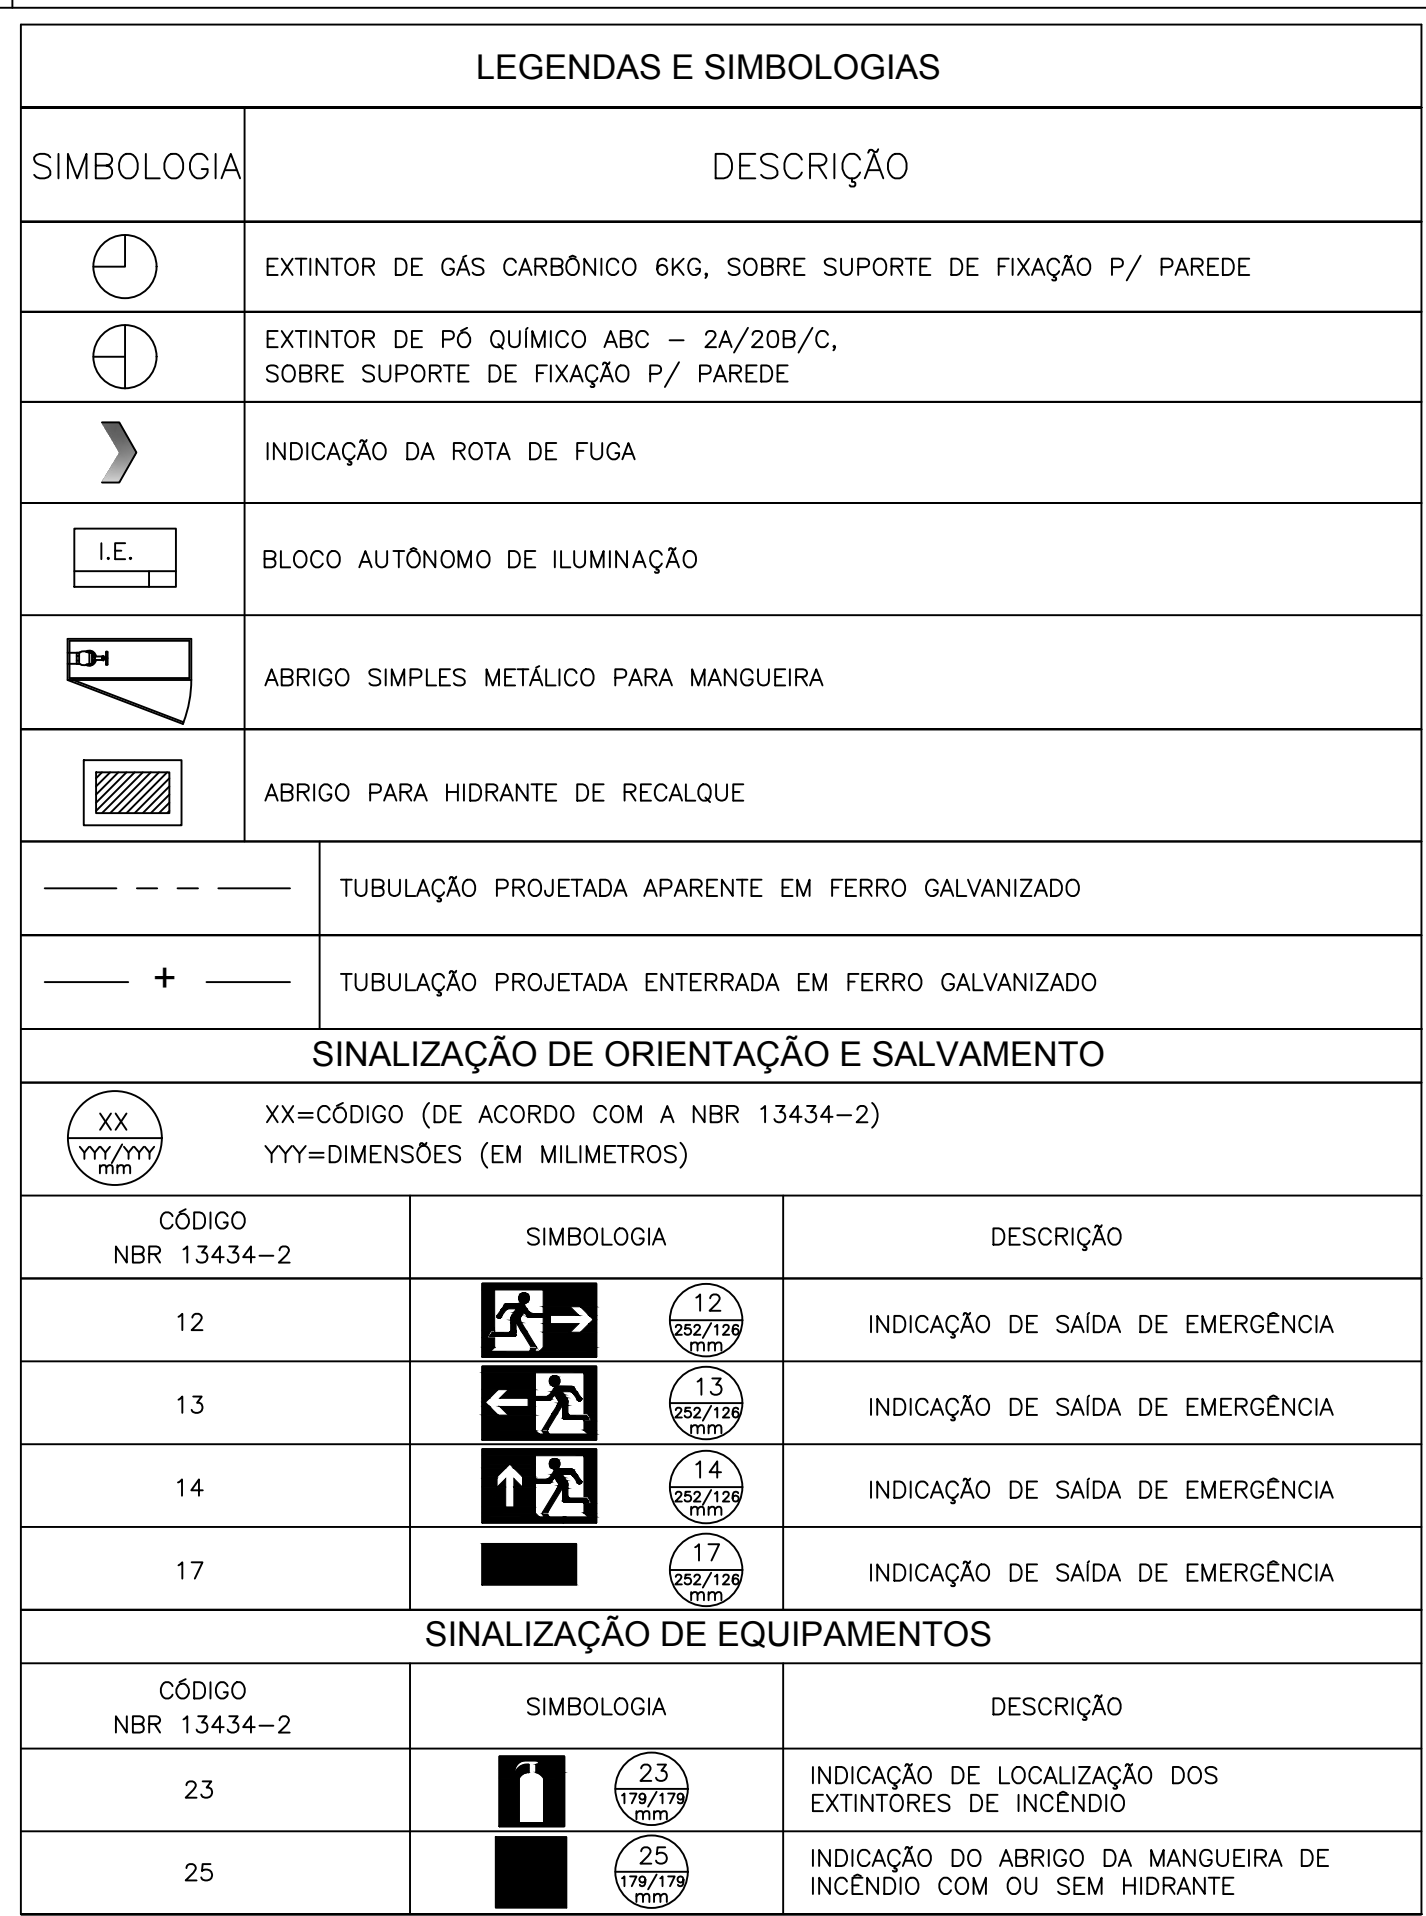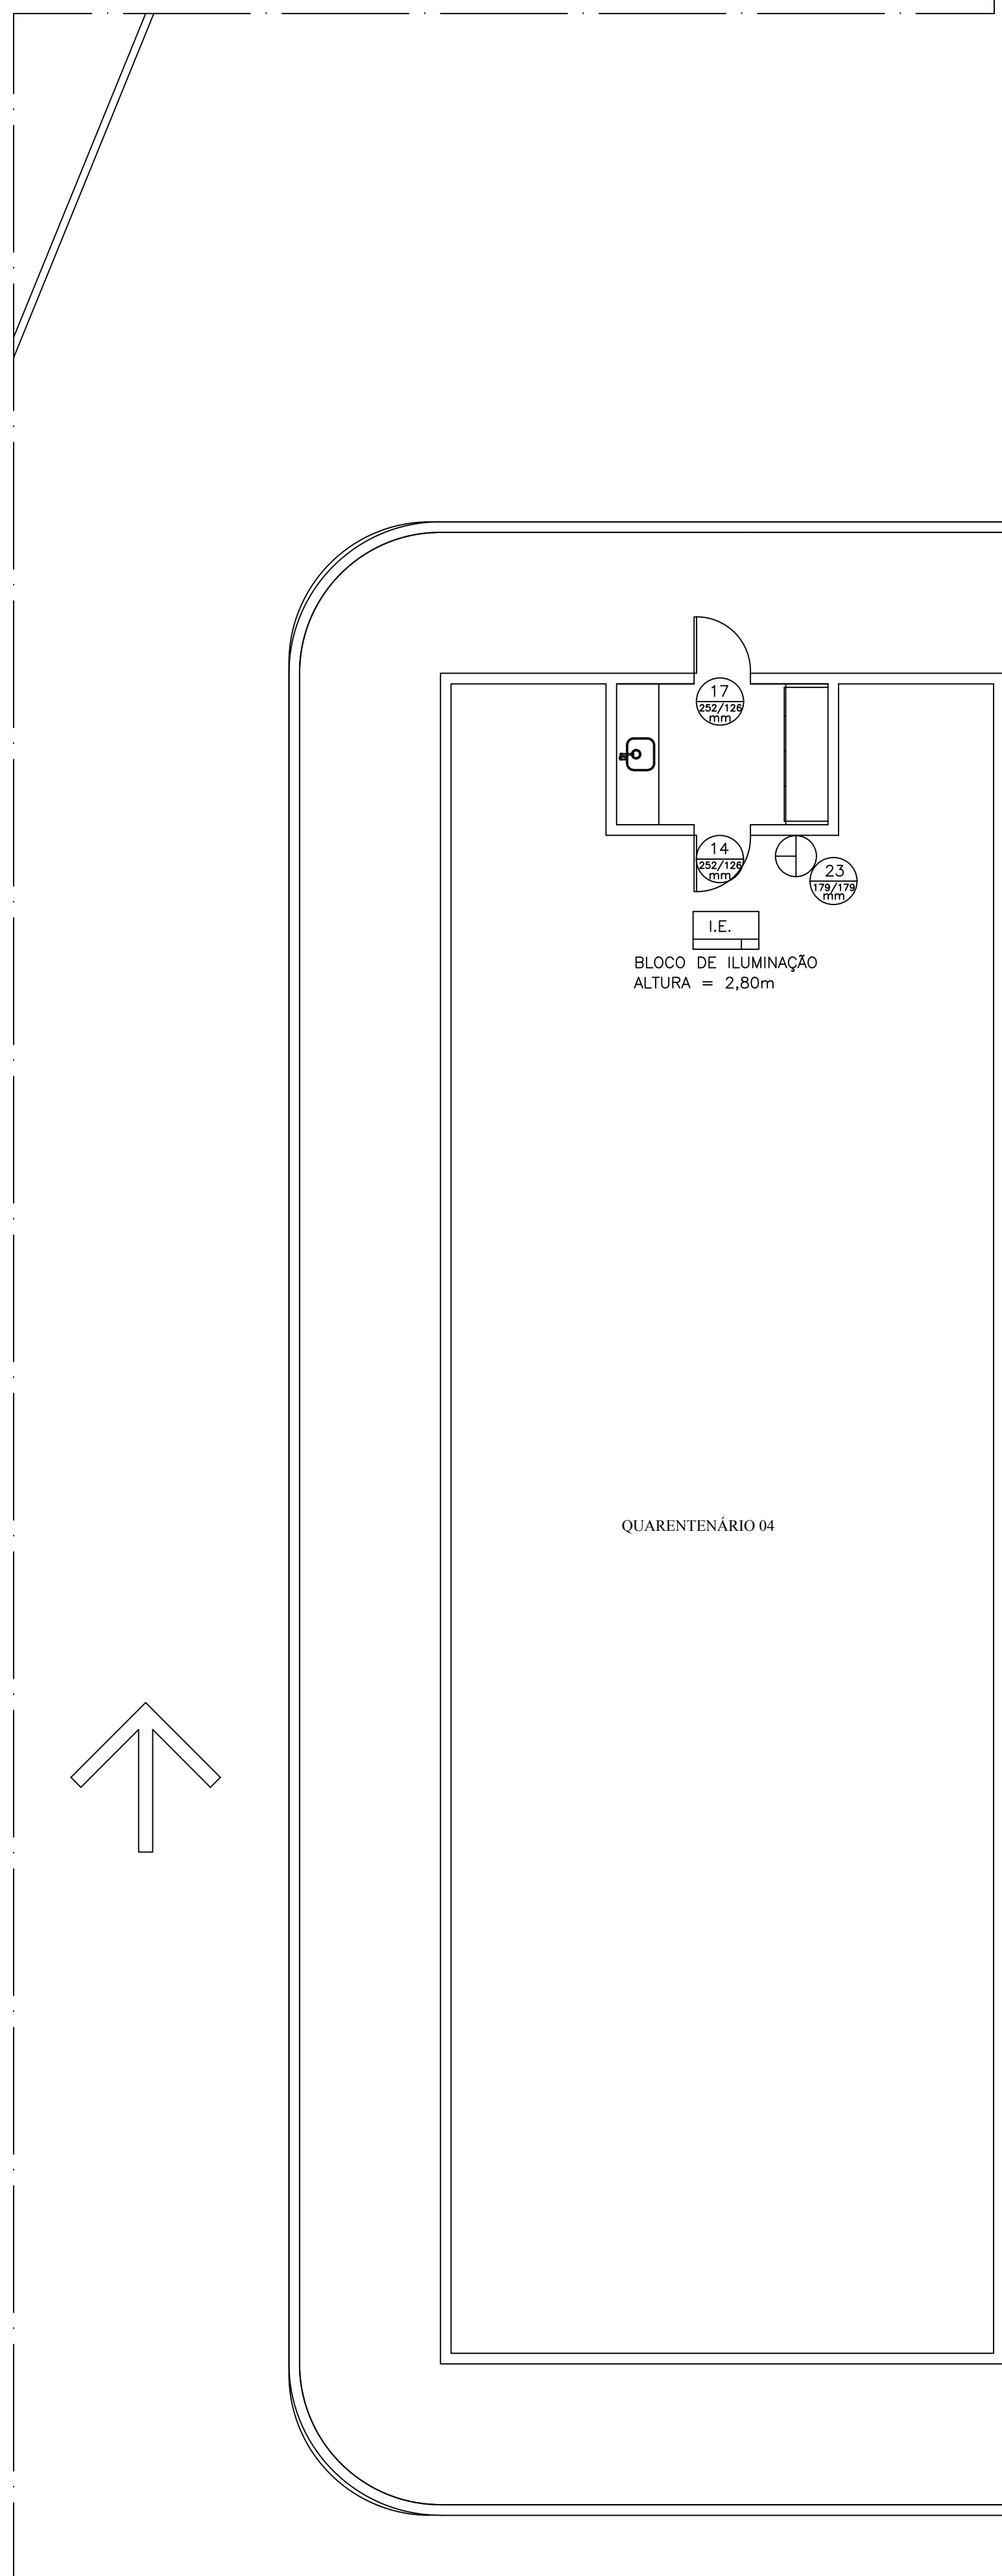

[illegible]


PROJEÇÃO DA COBERTURA

HALL

BANHEIRO

COZINHA

GUARITA

BLOCO DE ILUMINAÇÃO

PASSAIO PÚBLICO

PASSAIO PRIVADO




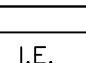
 
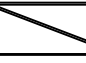
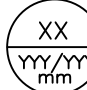
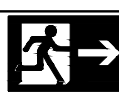





JARDIM


CANCELA AUTOMÁTICA PARA VEÍCULOS

PROJEÇÃO DA COBERTURA

HIDRANTE DE RECALQUE NO PASSAIO PÚBLICO (1 METRO DO MEIO-FIO)

[illegible]

LEGENDAS E SIMBOLIS		
SIMBOLIS	DESCRIS	
	EXTINTOR DE GÁS CARBÔNICO 6KG, SOBRE SUPORTE DE FIXAÇÃO P/ PAREDE	
	EXTINTOR DE PO QUÍMICO ABC – 2A/20B/C, SOBRE SUPORTE DE FIXAÇÃO P/ PAREDE	
	INDICAÇÃO DA ROTA DE FUGA	
	BLOCO AUTÔNOMO DE ILUMINAÇÃO	
	ABRIGO SIMPLES METÁLICO PARA MANGUEIRA	
	ABRIGO PARA HIDRANTE DE RECALQUE	
---	TUBULAÇÃO PROJETADA APARENTE EM FERRO GALVANIZADO	
+	TUBULAÇÃO PROJETADA ENTERRADA EM FERRO GALVANIZADO	
SINALIZAÇÃO DE ORIENTAÇÃO E SALVAMENTO		
	XX=CÓDIGO (DE ACORDO COM NR 13434-2) YYY=DIMENSÕES (EM MILÍMETROS)	
CÓDIGO NBR 13434-2	SIMBOLIS	DESCRIS
12		INDICAÇÃO DE SAÍDA DE EMERGÊNCIA
13		INDICAÇÃO DE SAÍDA DE EMERGÊNCIA
14		INDICAÇÃO DE SAÍDA DE EMERGÊNCIA
17		INDICAÇÃO DE SAÍDA DE EMERGÊNCIA
SINALIZAÇÃO DE EQUIPAMENTOS		
CÓDIGO NBR 13434-2	SIMBOLIS	DESCRIS
23		INDICAÇÃO DE LOCALIZAÇÃO DOS EXTINTORES DE INCÊNDIO
25		INDICAÇÃO DO ABRIGO DA MANGUEIRA DE INCÊNDIO COM SEU HIDRANTE

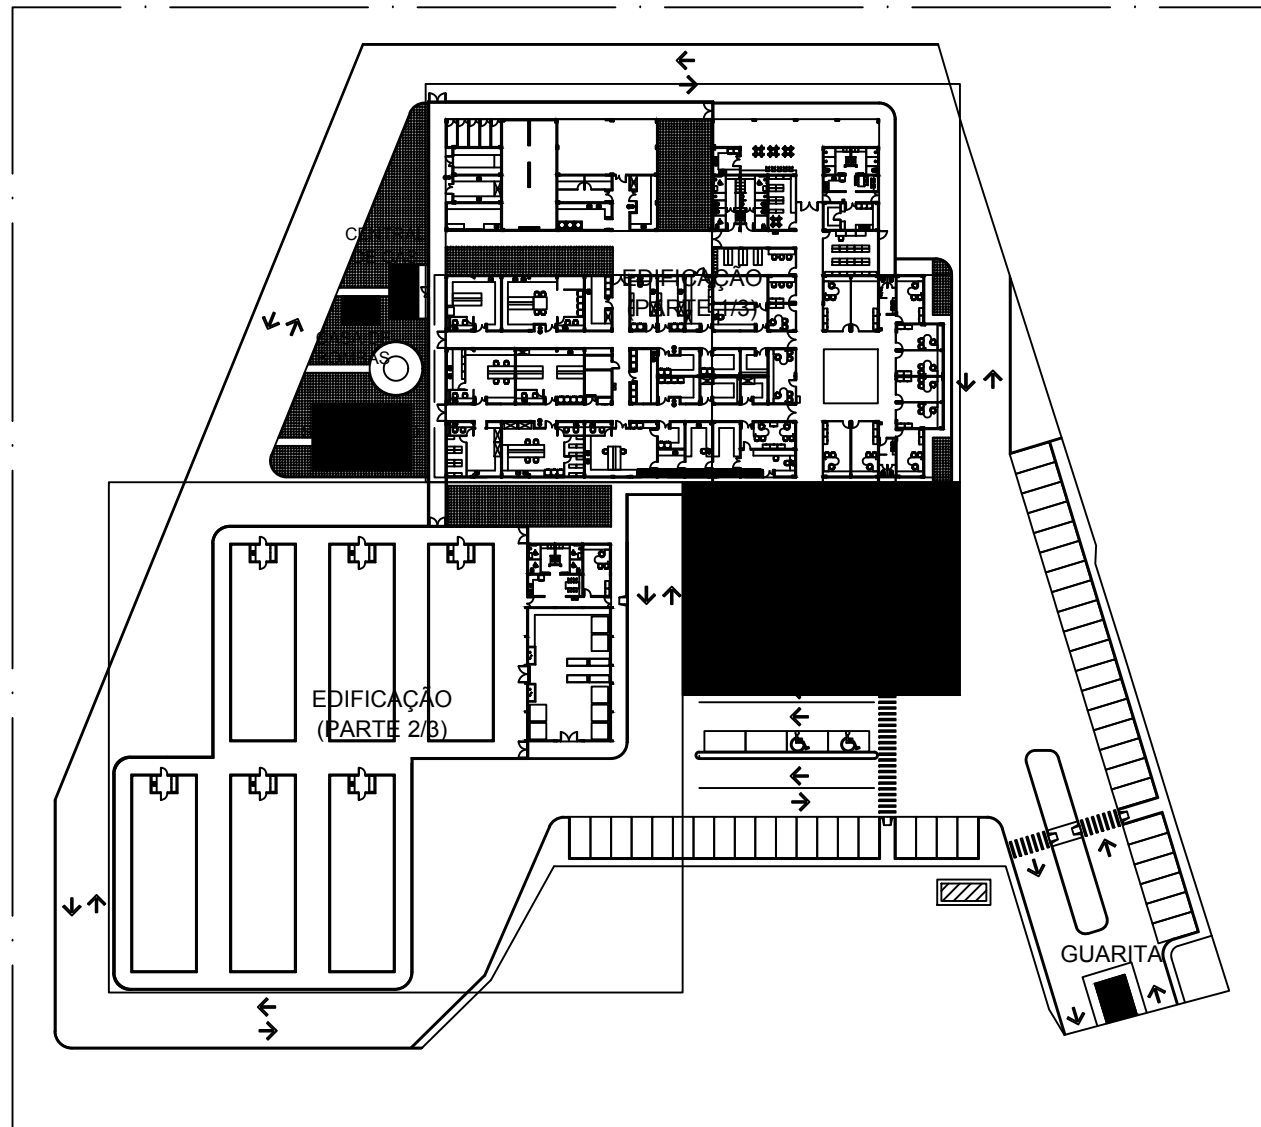

CONTROL DE ALTERAÇÕES:		
Nº REVISÃO	DATA	DESCRIÇÃO DA ALTERAÇÃO
<h1>"AS BUILT"</h1>		
OBRAS:	Sede da Embrapa Quarentena Vegetal - EMBRAPA / DF	
ENDEREÇO:	PqEB s/nº Avenida W5 Norte (Final), Asa Norte - Brasília	
PROPRIETÁRIO:	EMPRESA BRASILEIRA DE PESQUISA AGROPECUÁRIA - EMBRAPA	
AUTORES DO PROJETO:	JOÃO DOURADO FILHO	ENGENHEIRO CIVIL CREA Nº 90.944/D-DF
RESPONSÁVEIS TÉCNICOS:	KELLY C. P. ARAÚJO	ENGENHEIRA CIVIL CREA Nº 9.480/D-DF
<div>PROJEITADORA _____</div> <div>AUTOR DO PROJETO E RESPONSÁVEL TÉCNICO _____</div> <div>AUTOR DO PROJETO E RESPONSÁVEL TÉCNICO _____</div>		
DELTA		
	CREA	
	DREAP	

ÁREA (M2)	PLANO BAIXA DA EDIFICAÇÃO (PARTE 3/3). GUARITA, CASA DE BOMBAS, CASTELO D'ÁGUA, CENTRAL DE GÁS E SUBESTAÇÃO/GERADOR				04/04
DATA:	ESCALA:	DESENHO:	ULTIMA ALTERAÇÃO:		
Janeiro/2016	INDICADA	*****	*****		