

DETALHE (AMPLIAÇÃO) DA GUARITA
ESCALA 1:50

- LEGENDA
- PV - POÇO DE VISITA
 - CI - CAIXA DE INSPEÇÃO
 - CPS - CAIXA DE PASSAGEM SIFONADA
 - CAS - CAIXA DE ÁGUAS SERVIDAS
 - CGS - CAIXA DE GORDURA SIFONADA
 - CI* - CAIXA DE INSPEÇÃO EM PVC (TAMPA REFORÇADA)
 - CAIXA DE GORDURA SIFONADA - PVC
 - CAIXA SIFONADA PVC - COM GRELHA
 - CAIXA SIFONADA PVC - COM TAMPA CEGA

CONTROLE DE ALTERAÇÕES		
Nº REVISÃO	DATA	DESCRIÇÃO DA ALTERAÇÃO
"AS BUILT"		
OBRA: Sede da Embrapa Quarentena Vegetal - EMBRAPA / DF		
ENDEREÇO: PqB s/nº Avenida W5 Norte (Final), Asa Norte - Brasília		
PROPRIETÁRIO: EMPRESA BRASILEIRA DE PESQUISA AGROPECUÁRIA - EMBRAPA		
AUTORES DO PROJETO: JOÃO DOURADO FILHO		
RESPONSÁVEIS TÉCNICOS: KELLY C. P. ARAÚJO		


PROPRIETÁRIO: _____


AUTOR DO PROJETO E RESPONSÁVEL TÉCNICO: _____


AUTOR DO PROJETO E RESPONSÁVEL TÉCNICO: _____

ELABORADO	CHIEFE


PROJETO ESGOTO - "AS BUILT"				
ÁREA (M2)	PLANTA DE IMPLANTAÇÃO DETALHE (AMPLIAÇÃO) DA GUARITA			
DATA:	DATA:	DESENHO:	ULTIMA ALTERAÇÃO:	
Maio/2016	INDICADA	Engº Douglas	28/07/2013	

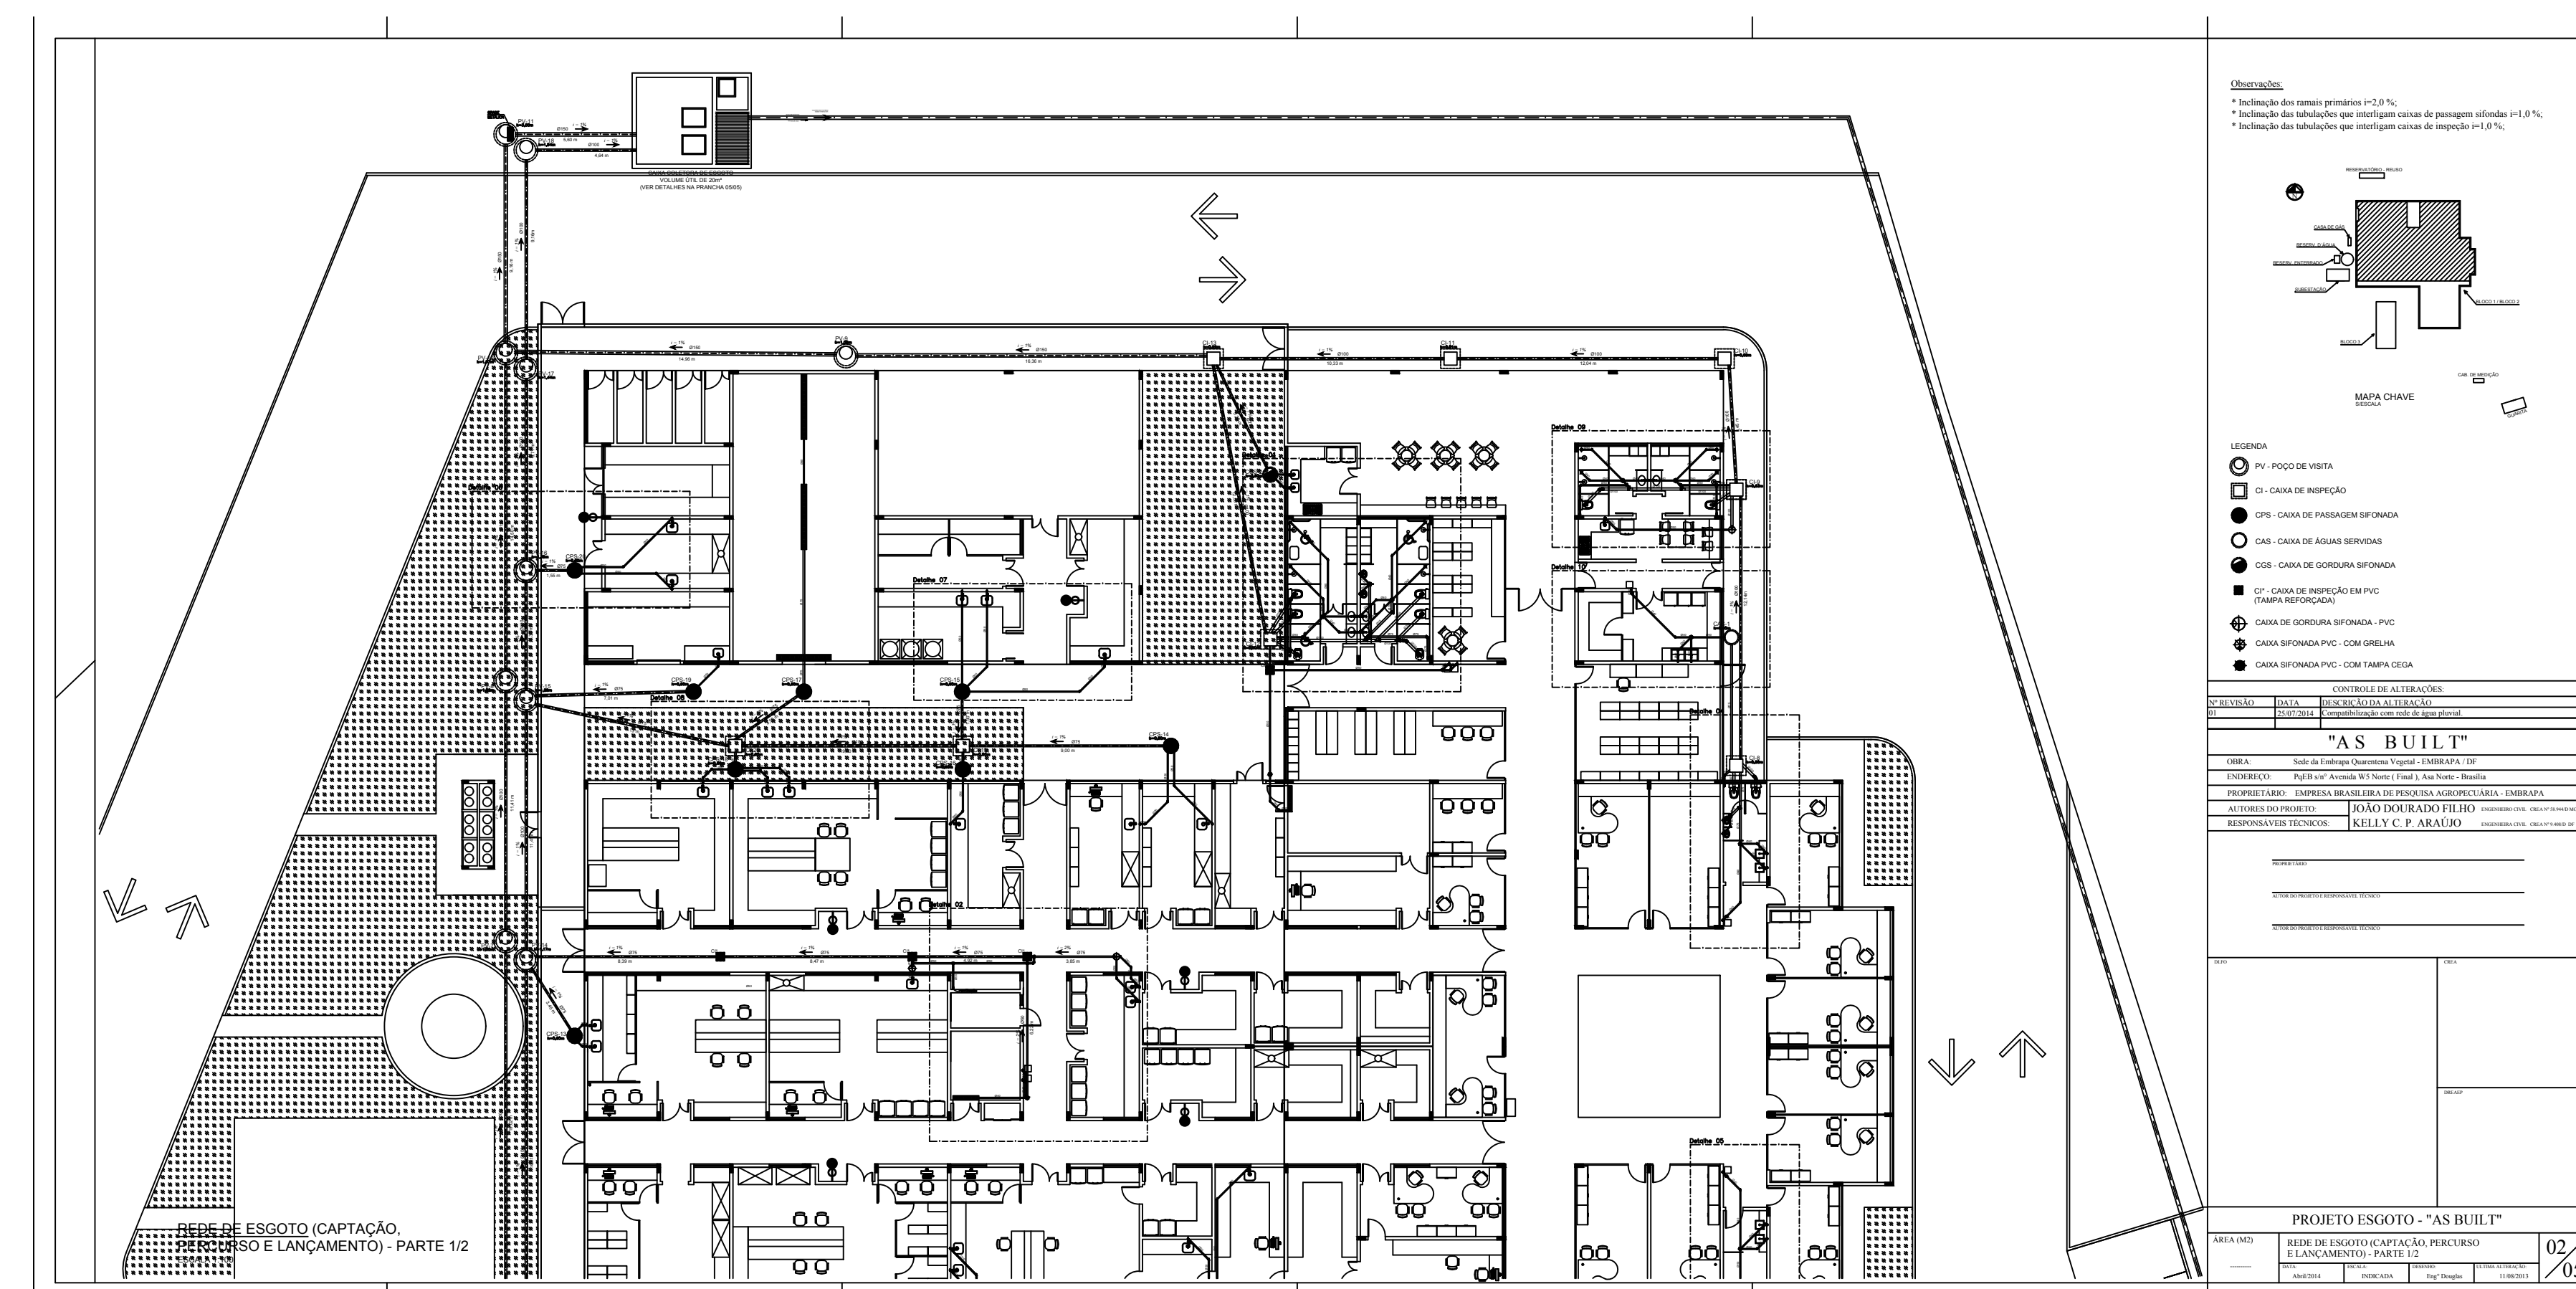

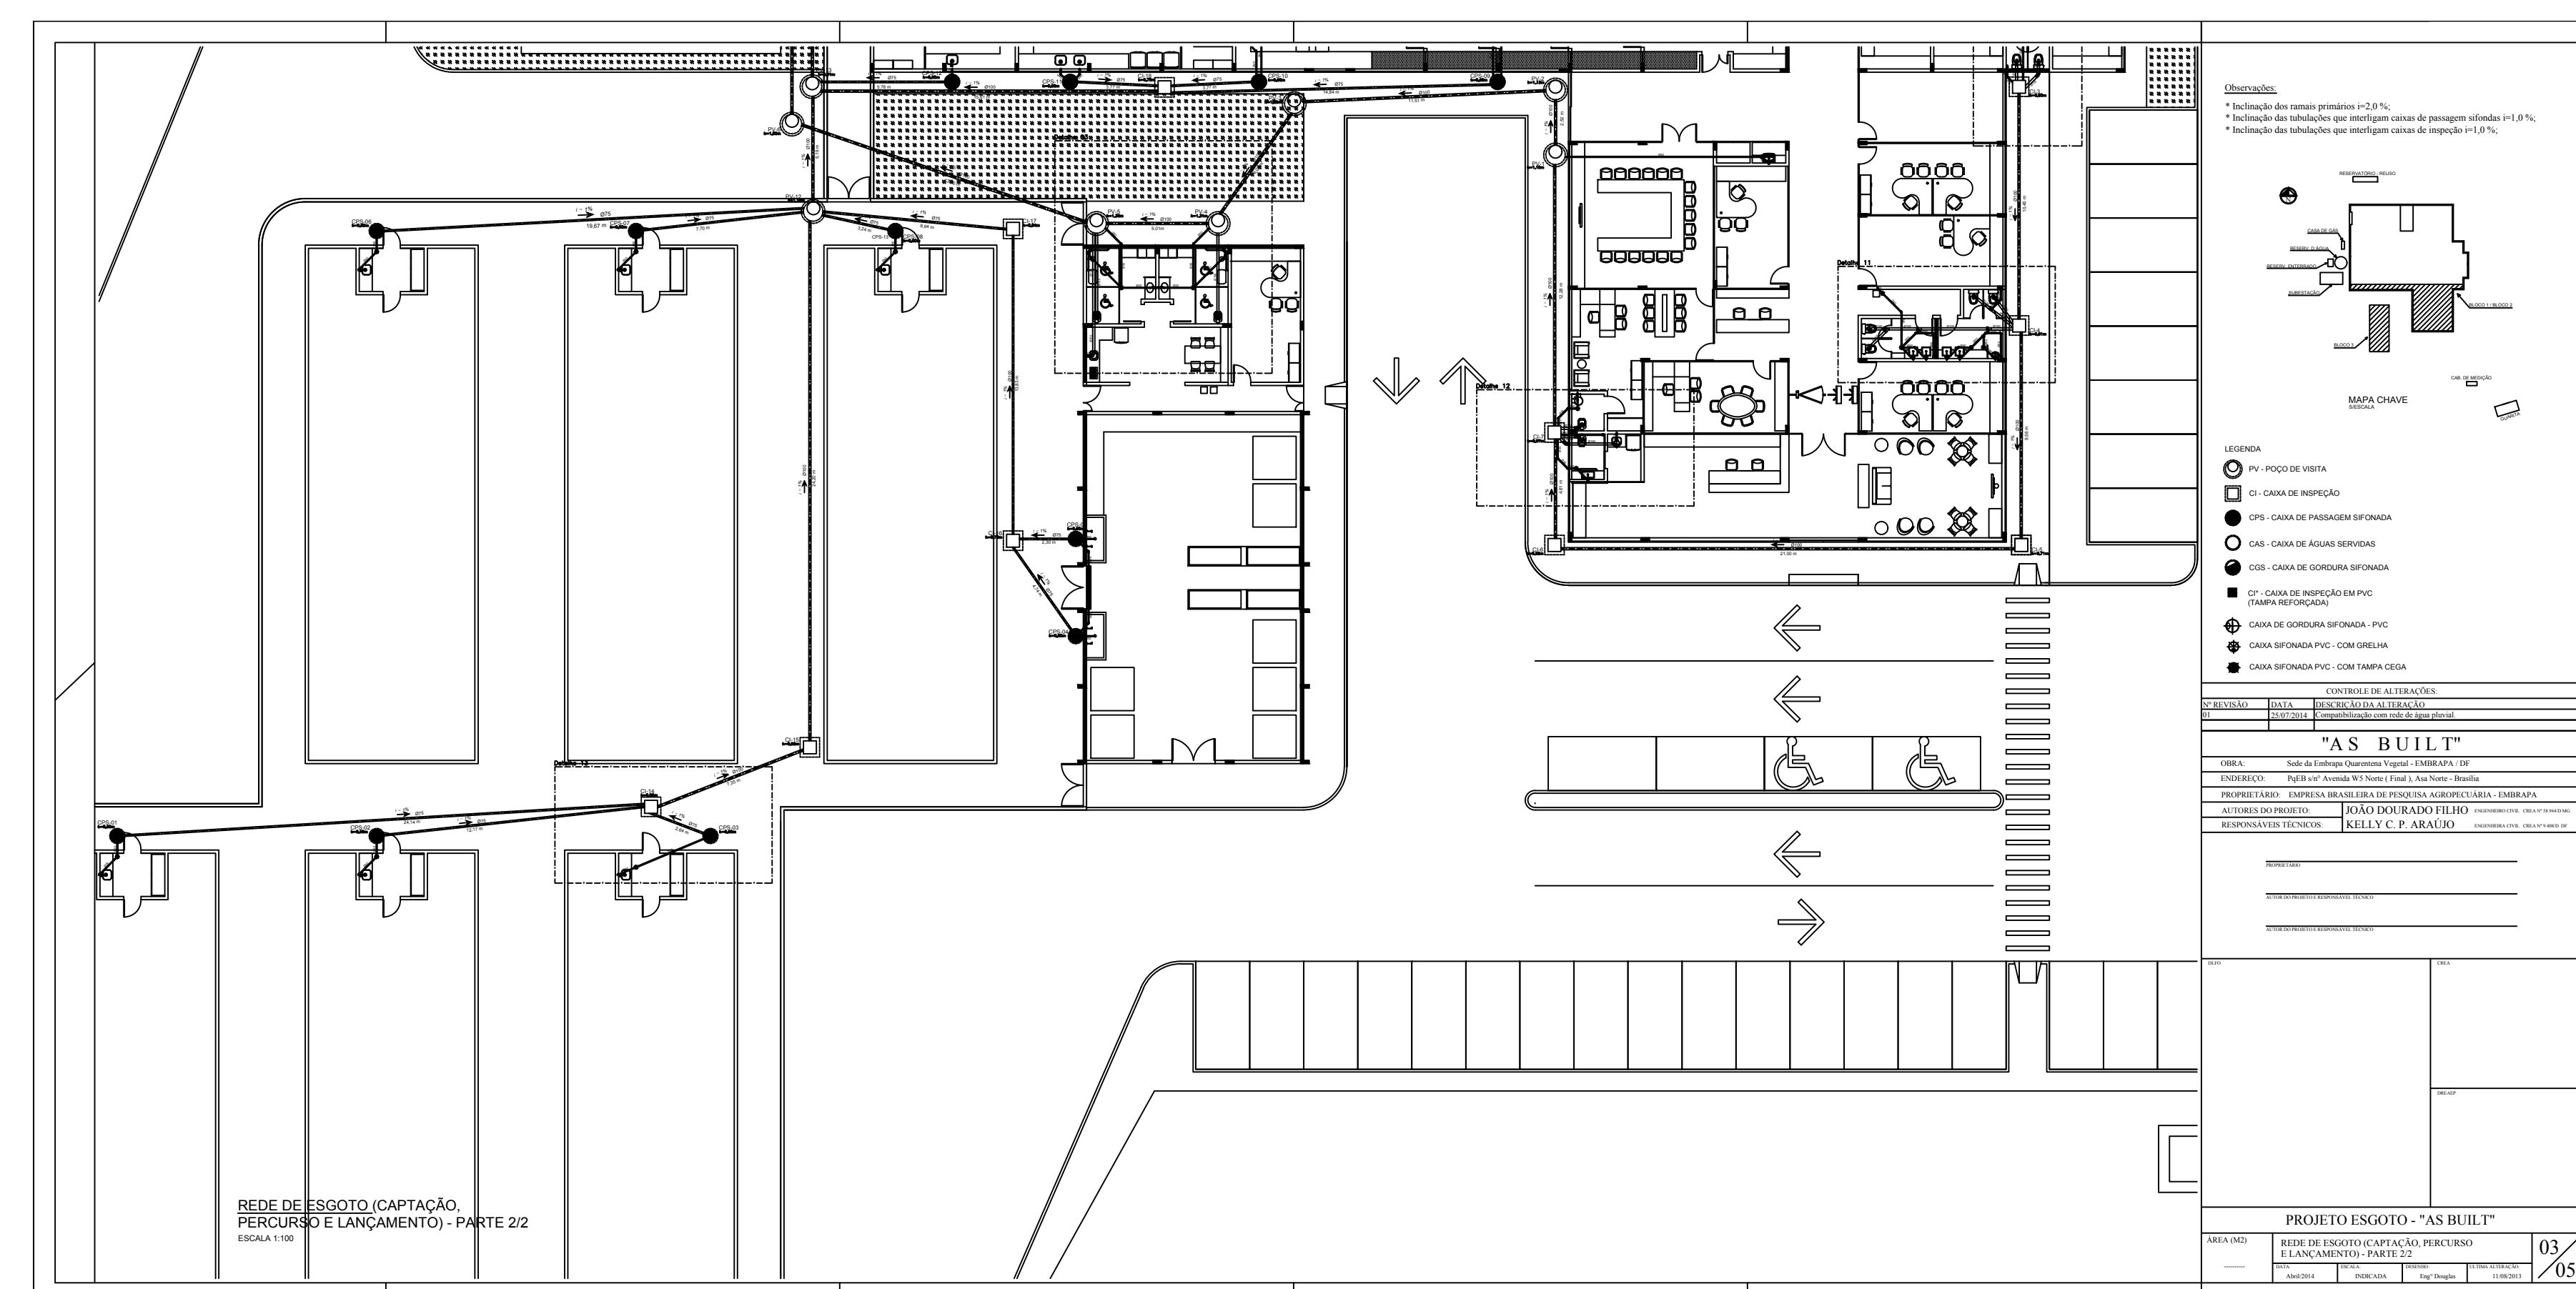


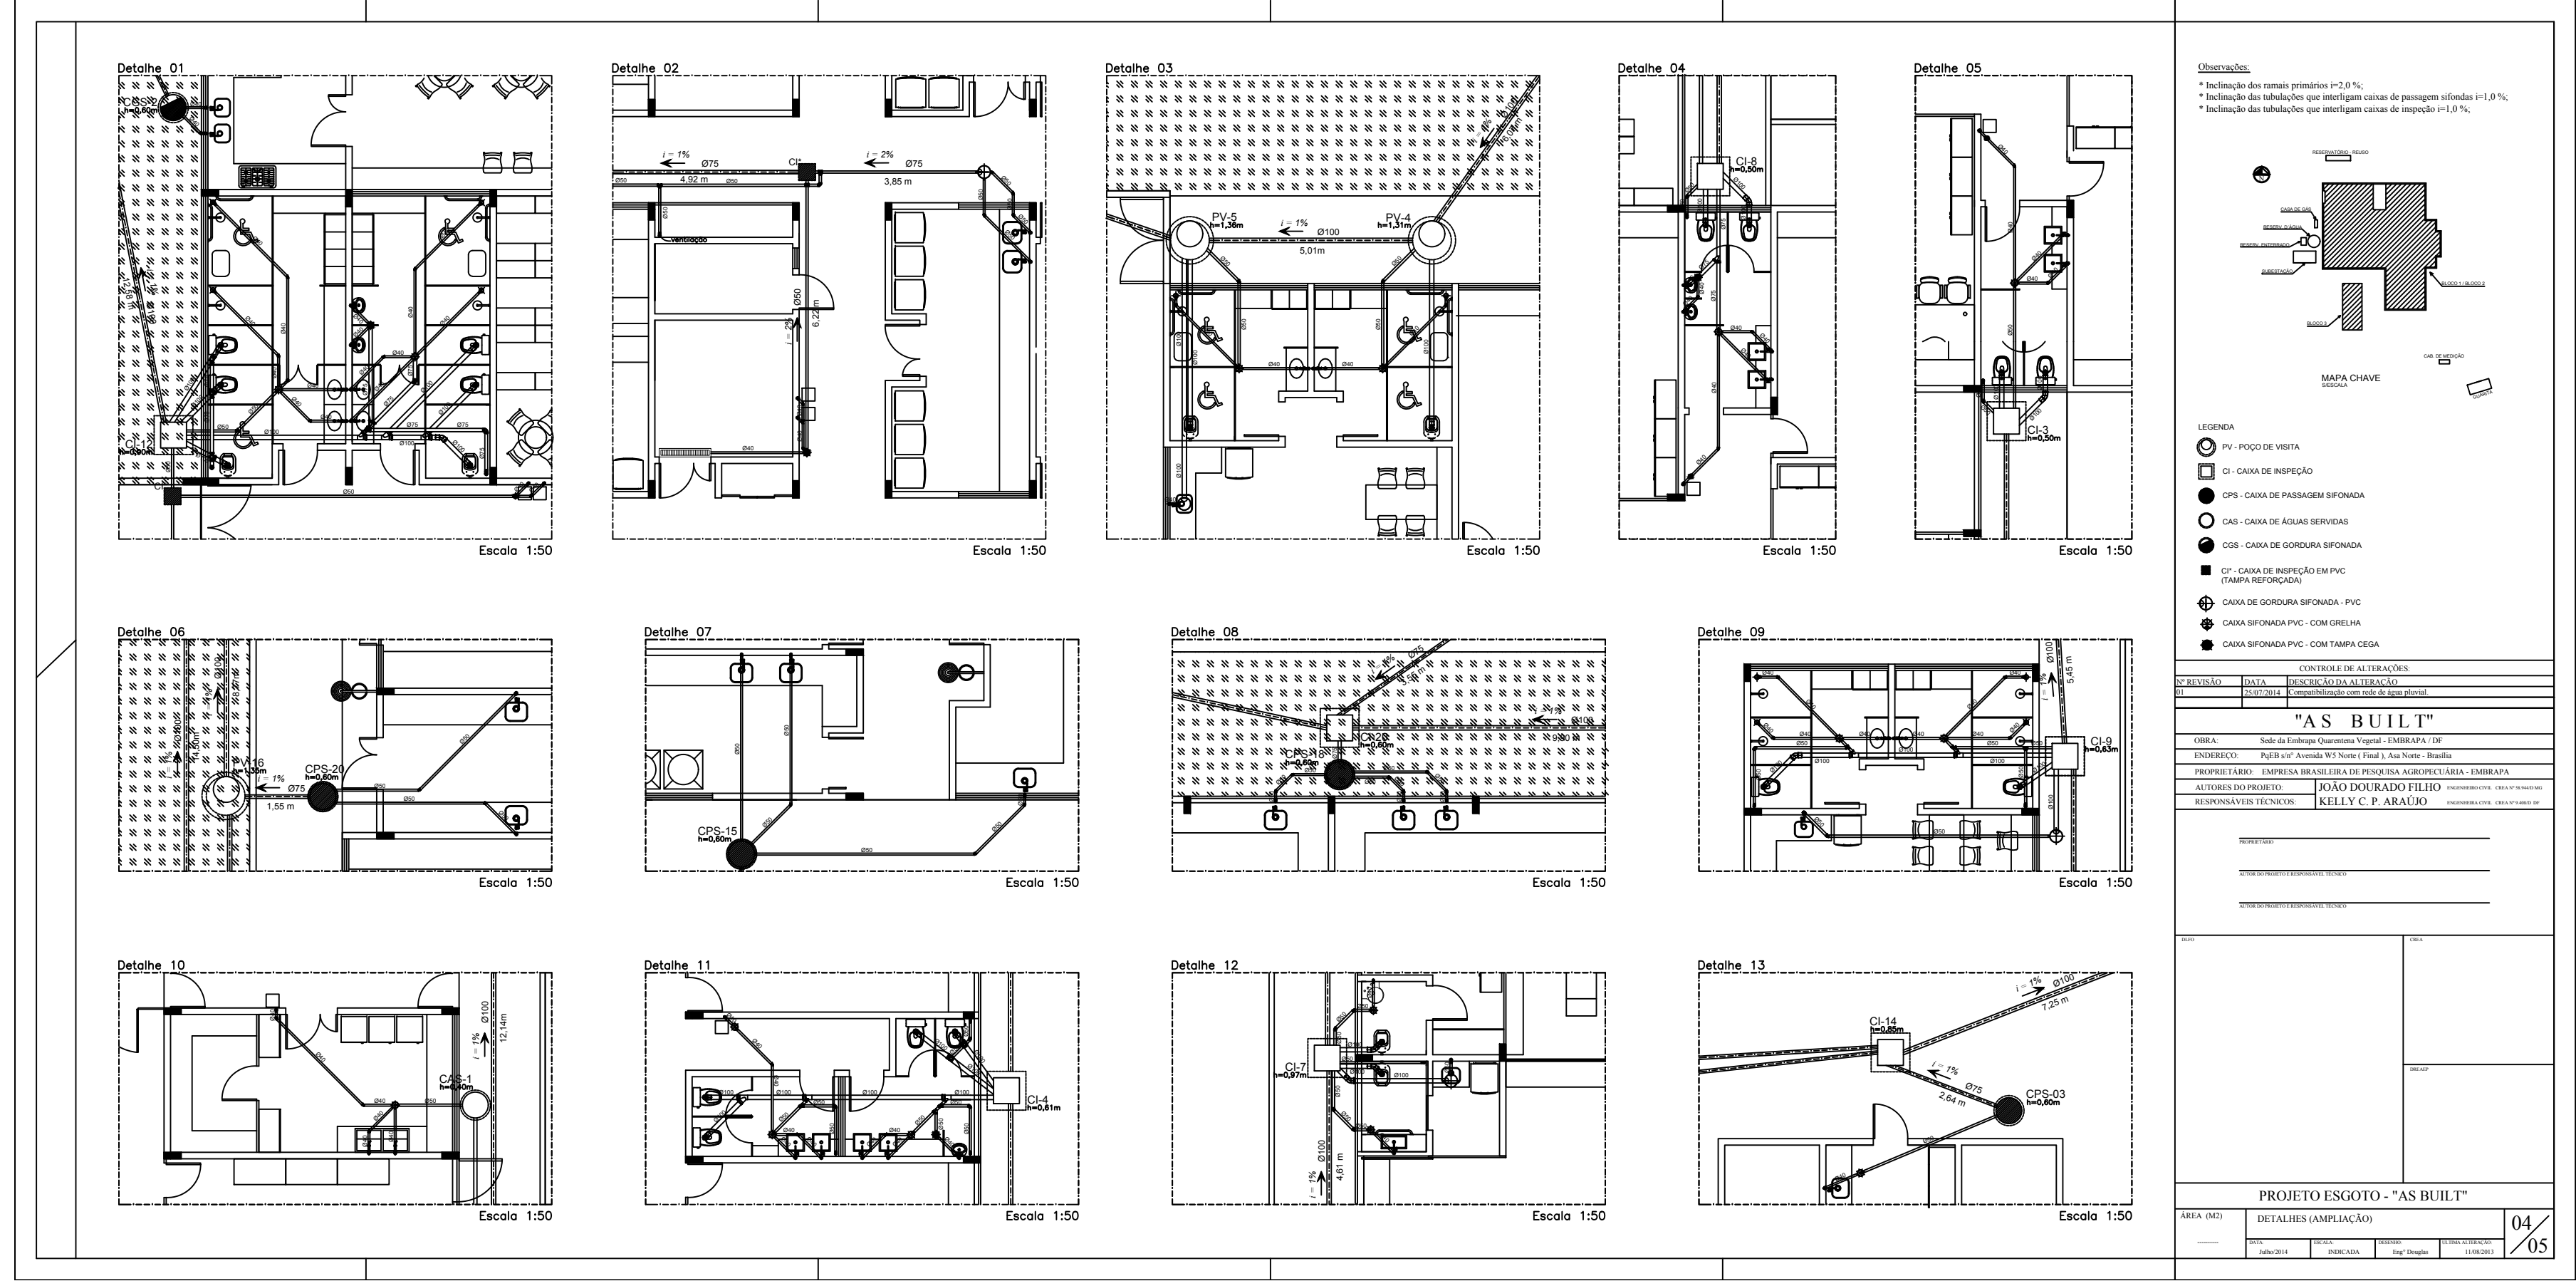


RELAÇÃO DE MATERIAL					
ITEM	DESCRIÇÃO	DN	MAT.	UND.	QUANT.
01	CONJUNTO MOTOR BOMBA VÁCUO 1/2 CV, ALTURA MANOMÉTRICA 14,8 mca, POTÊNCIA 4 cv, MODELO REC-300, MARCA SOMMERSET OU SIMILAR	REC 80	cj	02	
02	TUBO COM FLANGE E PONTA	80	Fefo	pc	02
03	REDUÇÃO COM FLANGES PN-10	100x80	Fefo	pc	02
04	TUBO COM FLANGES PN-10 L=2,25m	100	Fefo	pc	02
05	TUBO COM FLANGES PN-10 L=0,55m	100	Fefo	pc	02
06	TUBO COM FLANGES PN-10 L=0,25m	100	Fefo	pc	01
07	TUBO COM FLANGES PN-10 L=0,25m	100	Fefo	pc	01
08	CURVA 90° COM FLANGES PN-10	100	Fefo	pc	02
09	VALVULA DE RETENÇÃO TIPO PORTINHA ONICA	100	Fefo	pc	02
10	REGISTRO CHATO COM VOLANTE - PN10	100	Fefo	pc	02
11	TE COM FLANGES PN-10	100	Fefo	pc	02
12	TE DE REDUÇÃO COM FLANGES PN-10	100x80	Fefo	pc	01
13	BLOCO DE ANCORAGEM EM AÇO E ALUMINIO	100	Alu	pc	01
14	REGISTRO CHATO COM VOLANTE - PN10	80	Fefo	pc	02
15	TUBO COM FLANGE E PONTA L=1,00m	80	Fefo	pc	01
16	TUBO COM FLANGE E PONTA L=0,55m	80	Fefo	pc	01
17	JUNTA ABULT	100	Fefo	pc	01
18	TUBO COM FLANGE E PONTA L=1,100m	100	Fefo	pc	01
19	ADAPTADOR Fefo x PVC	100	PVC	pc	01
20	TUBO PARA RECALQUE DE ESGOTO PVC JEI	100	PVC	m	213

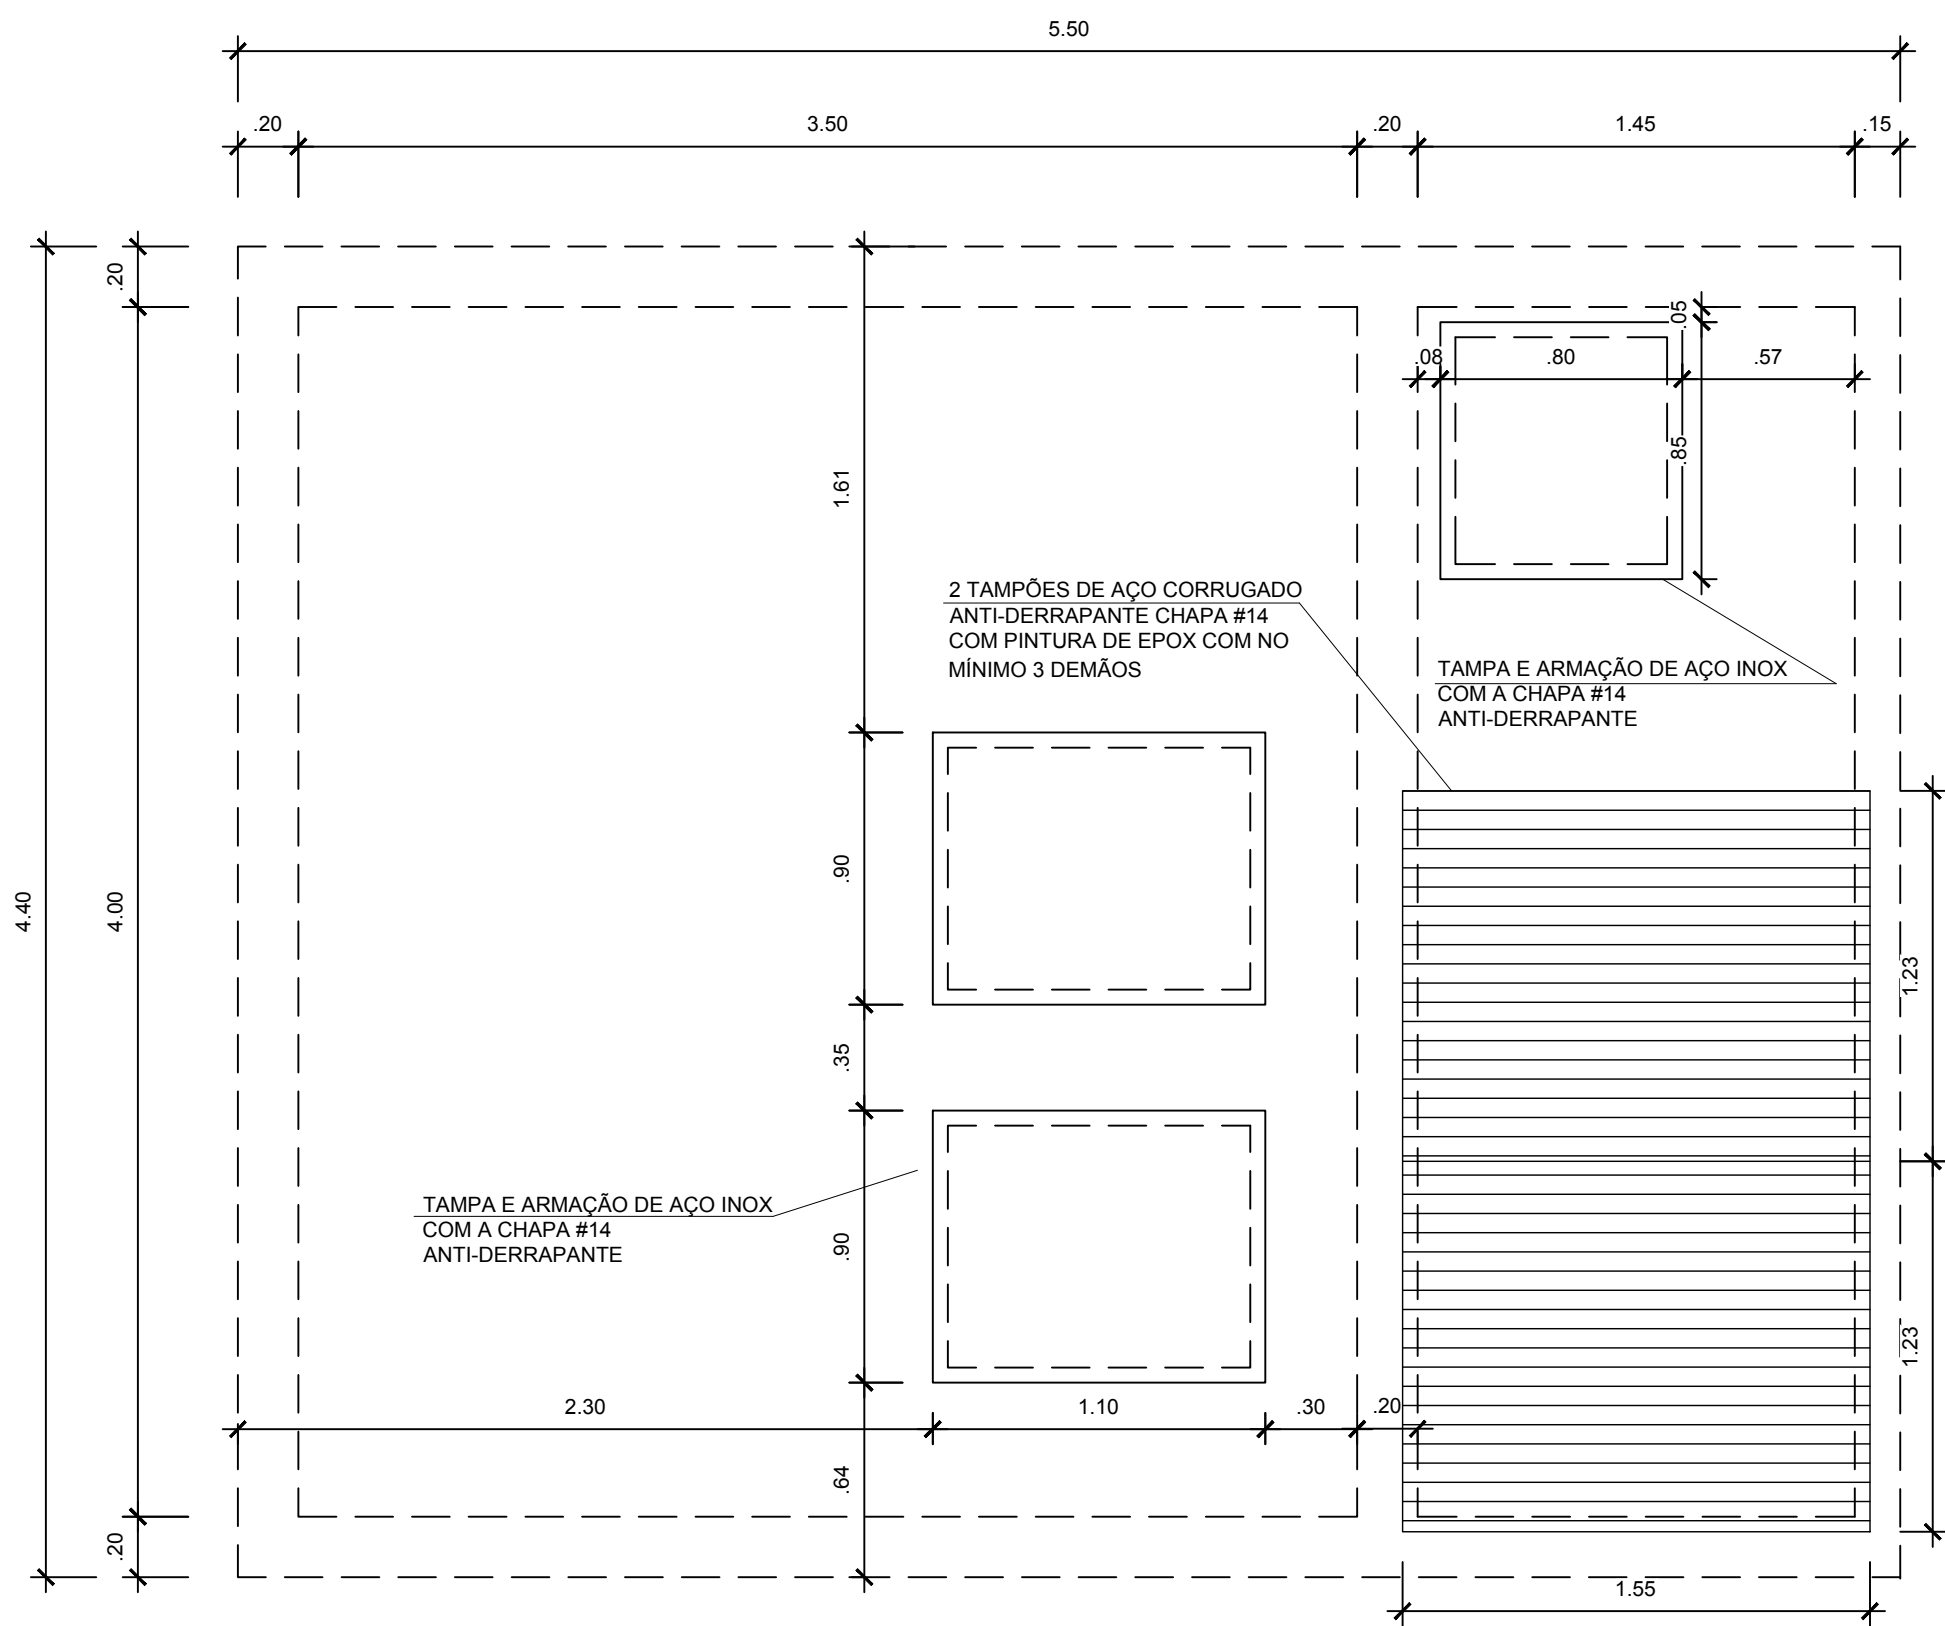

VISTA SUPERIOR

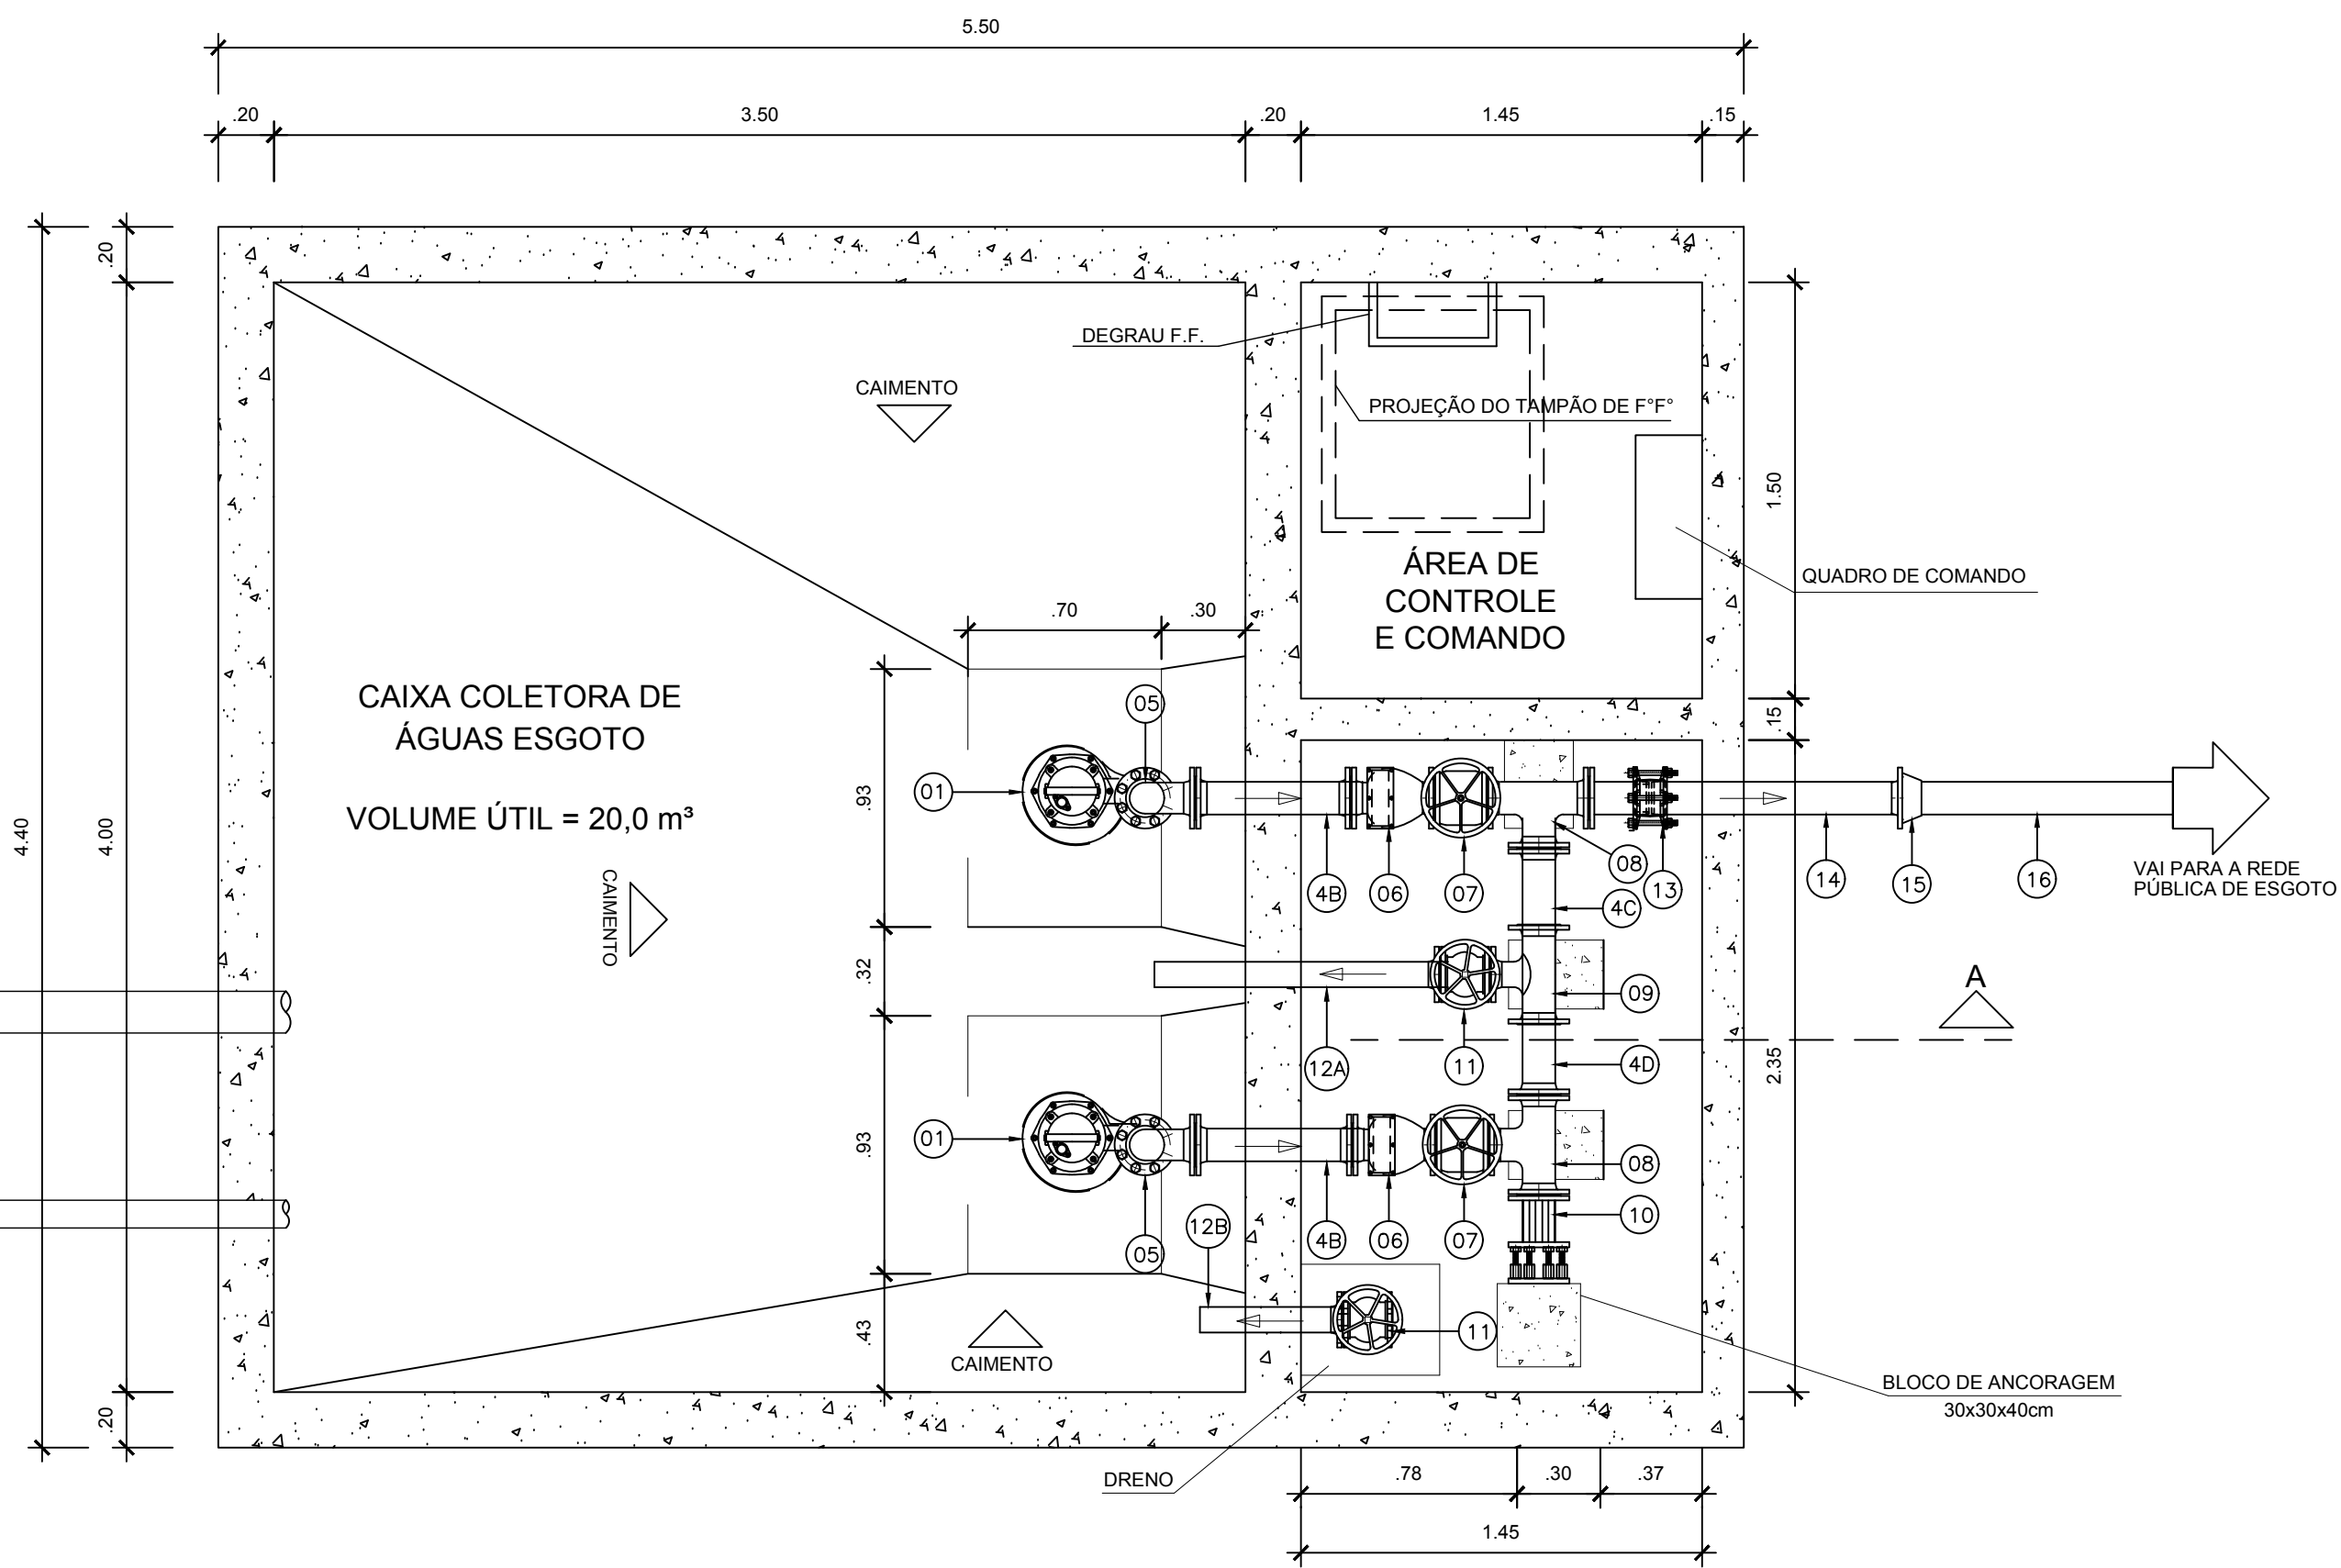


PLANTA BAIXA

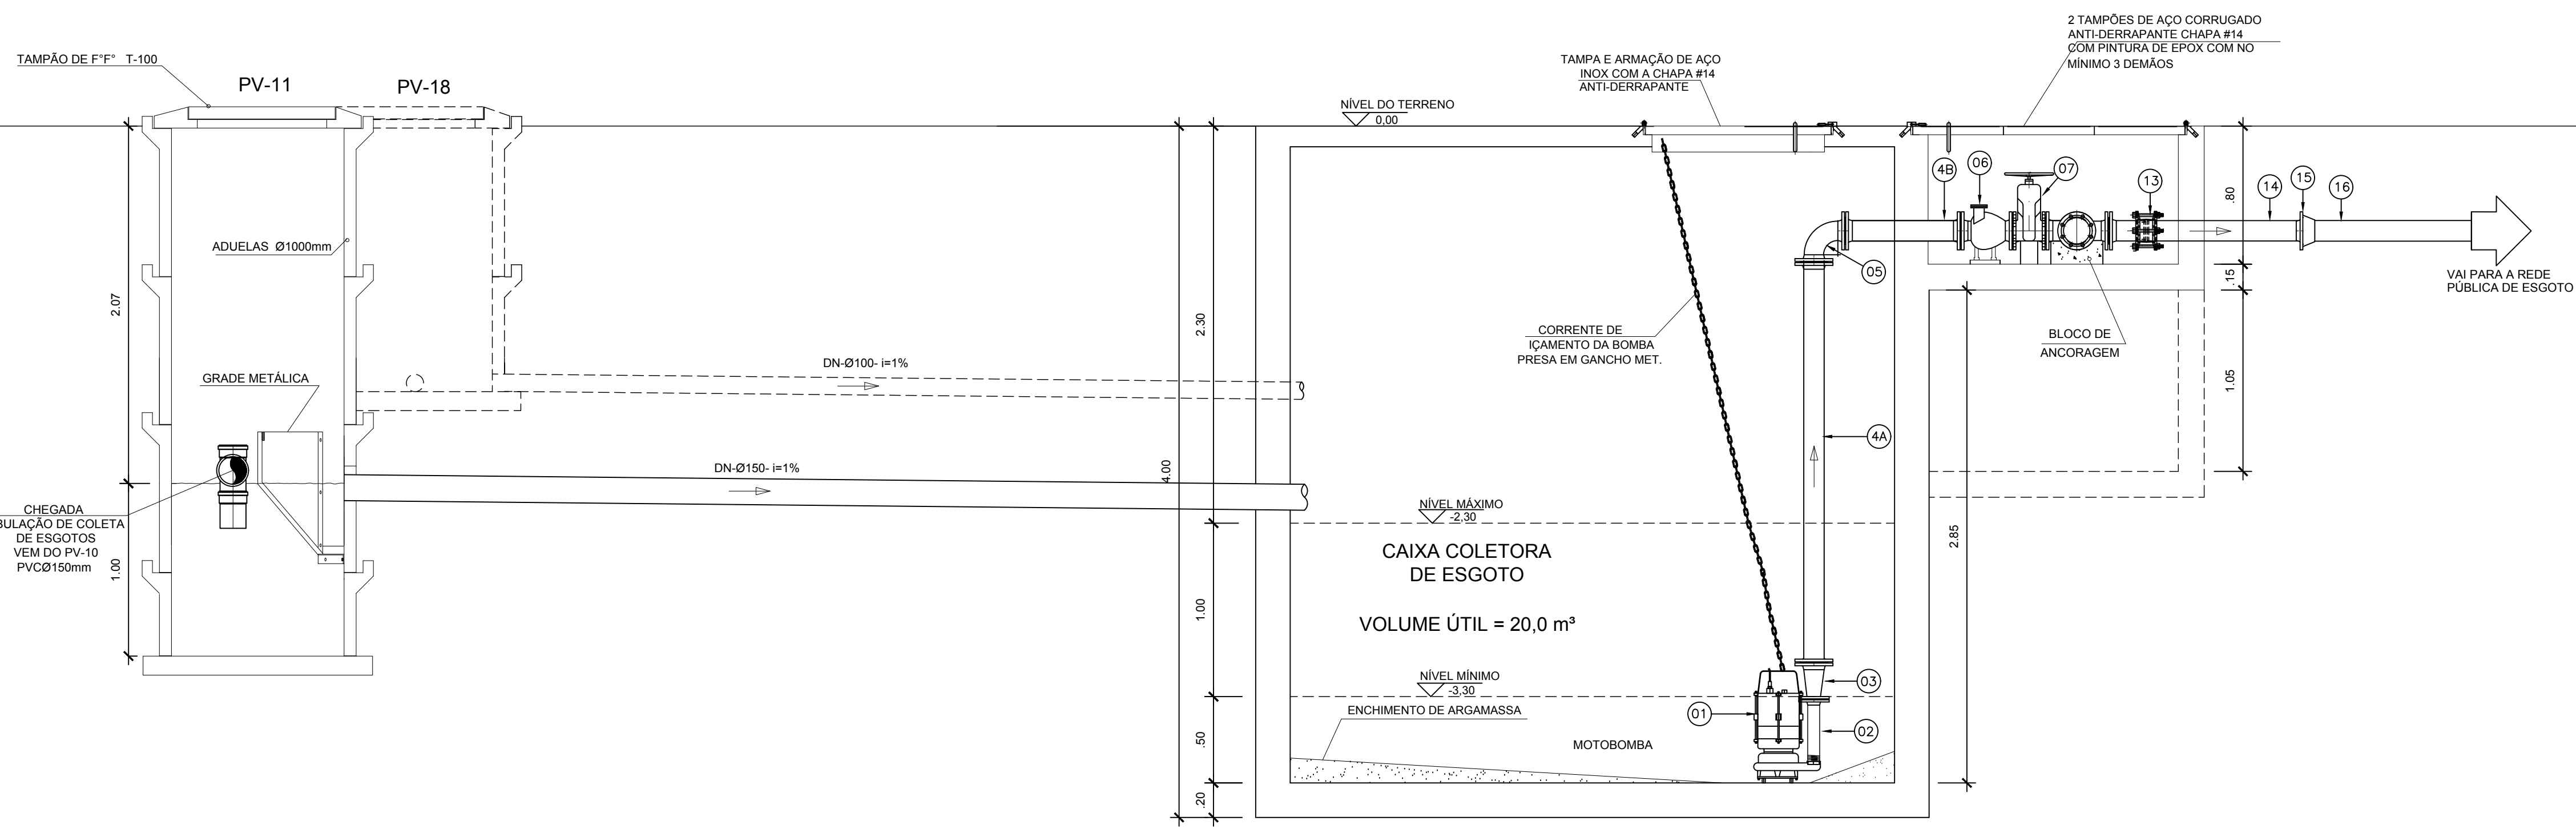


CORTE - AA

DETALHES DA CAIXA COLETORES DE ESGOTO
ESCALA 1:20

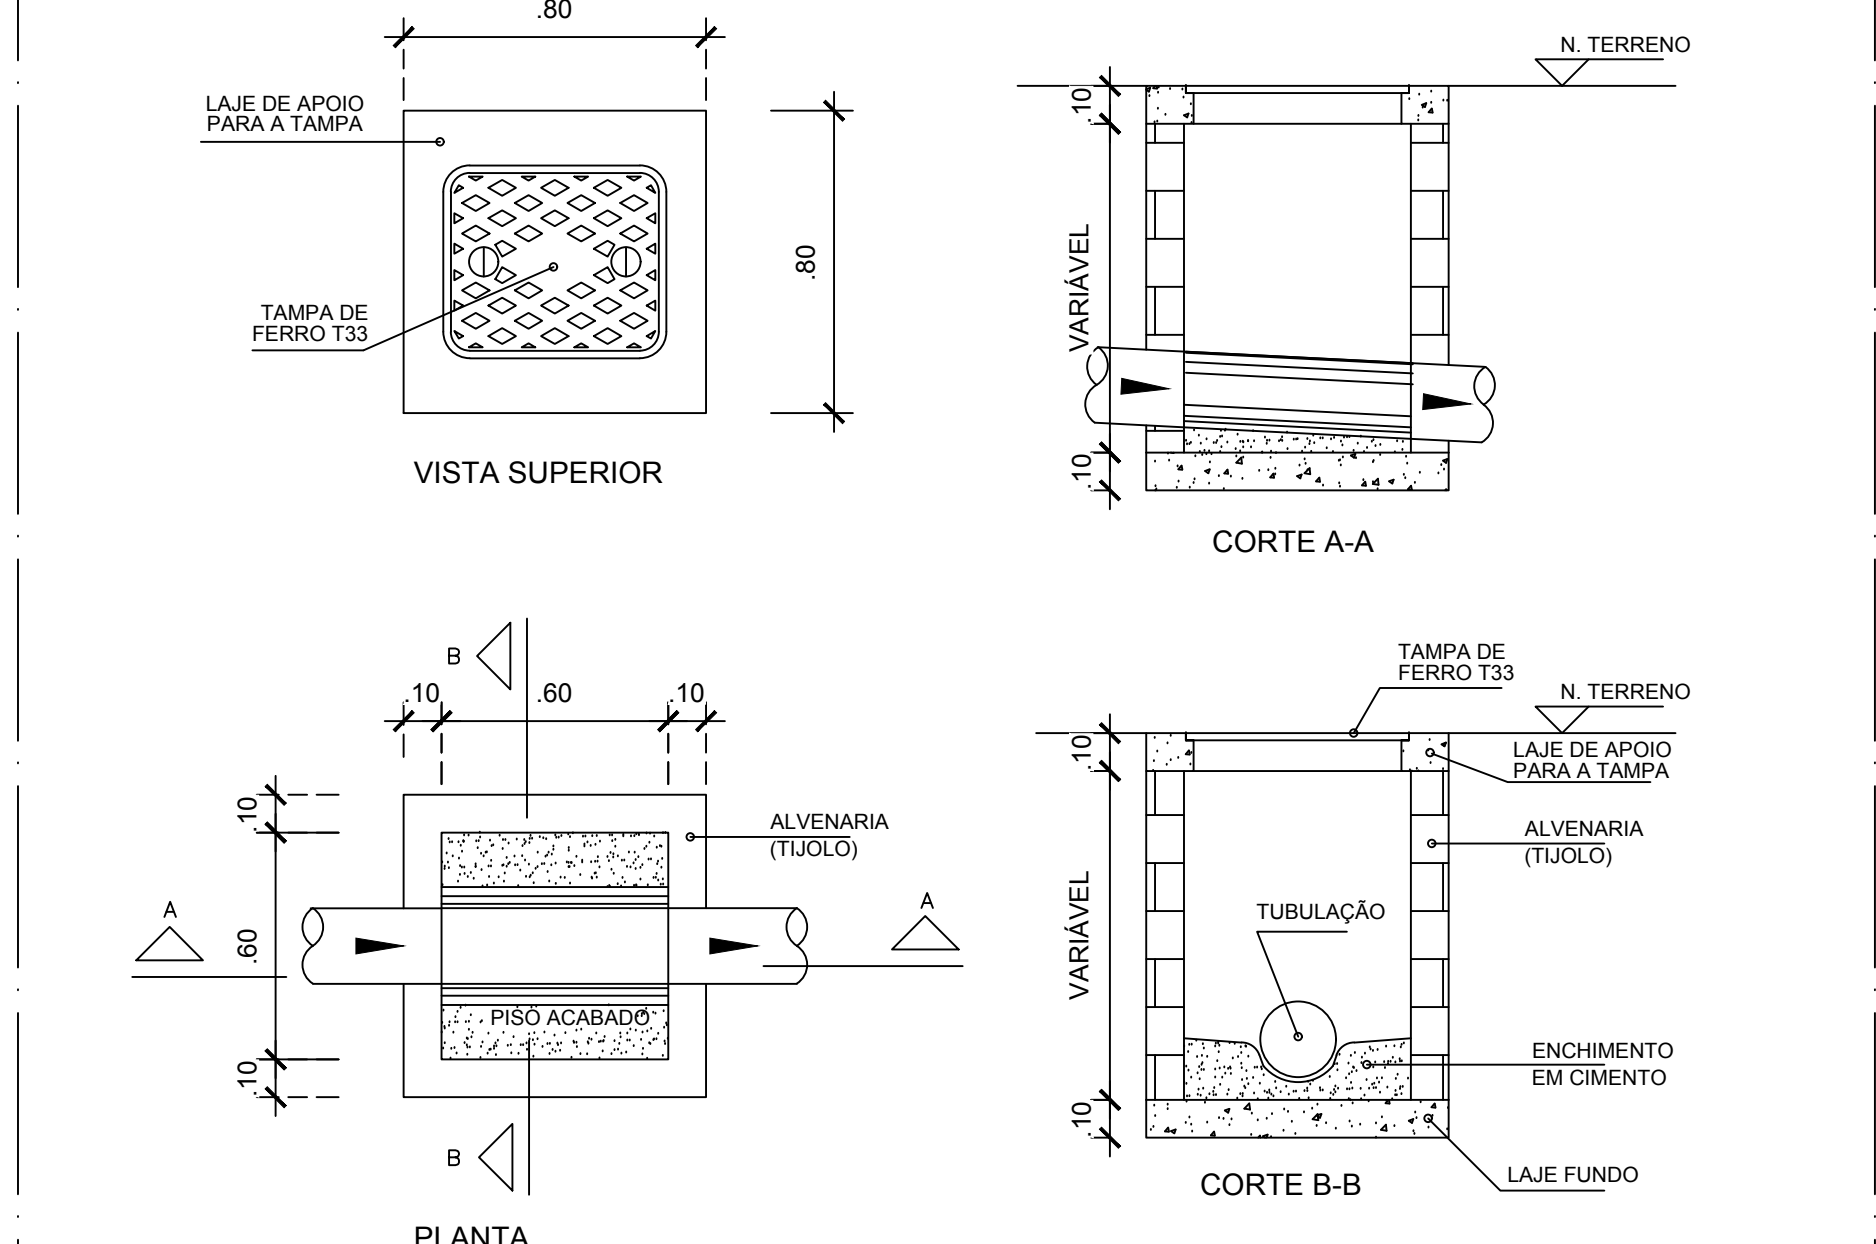


DETALHE DA CAIXA DE INSPEÇÃO
ESCALA 1:20

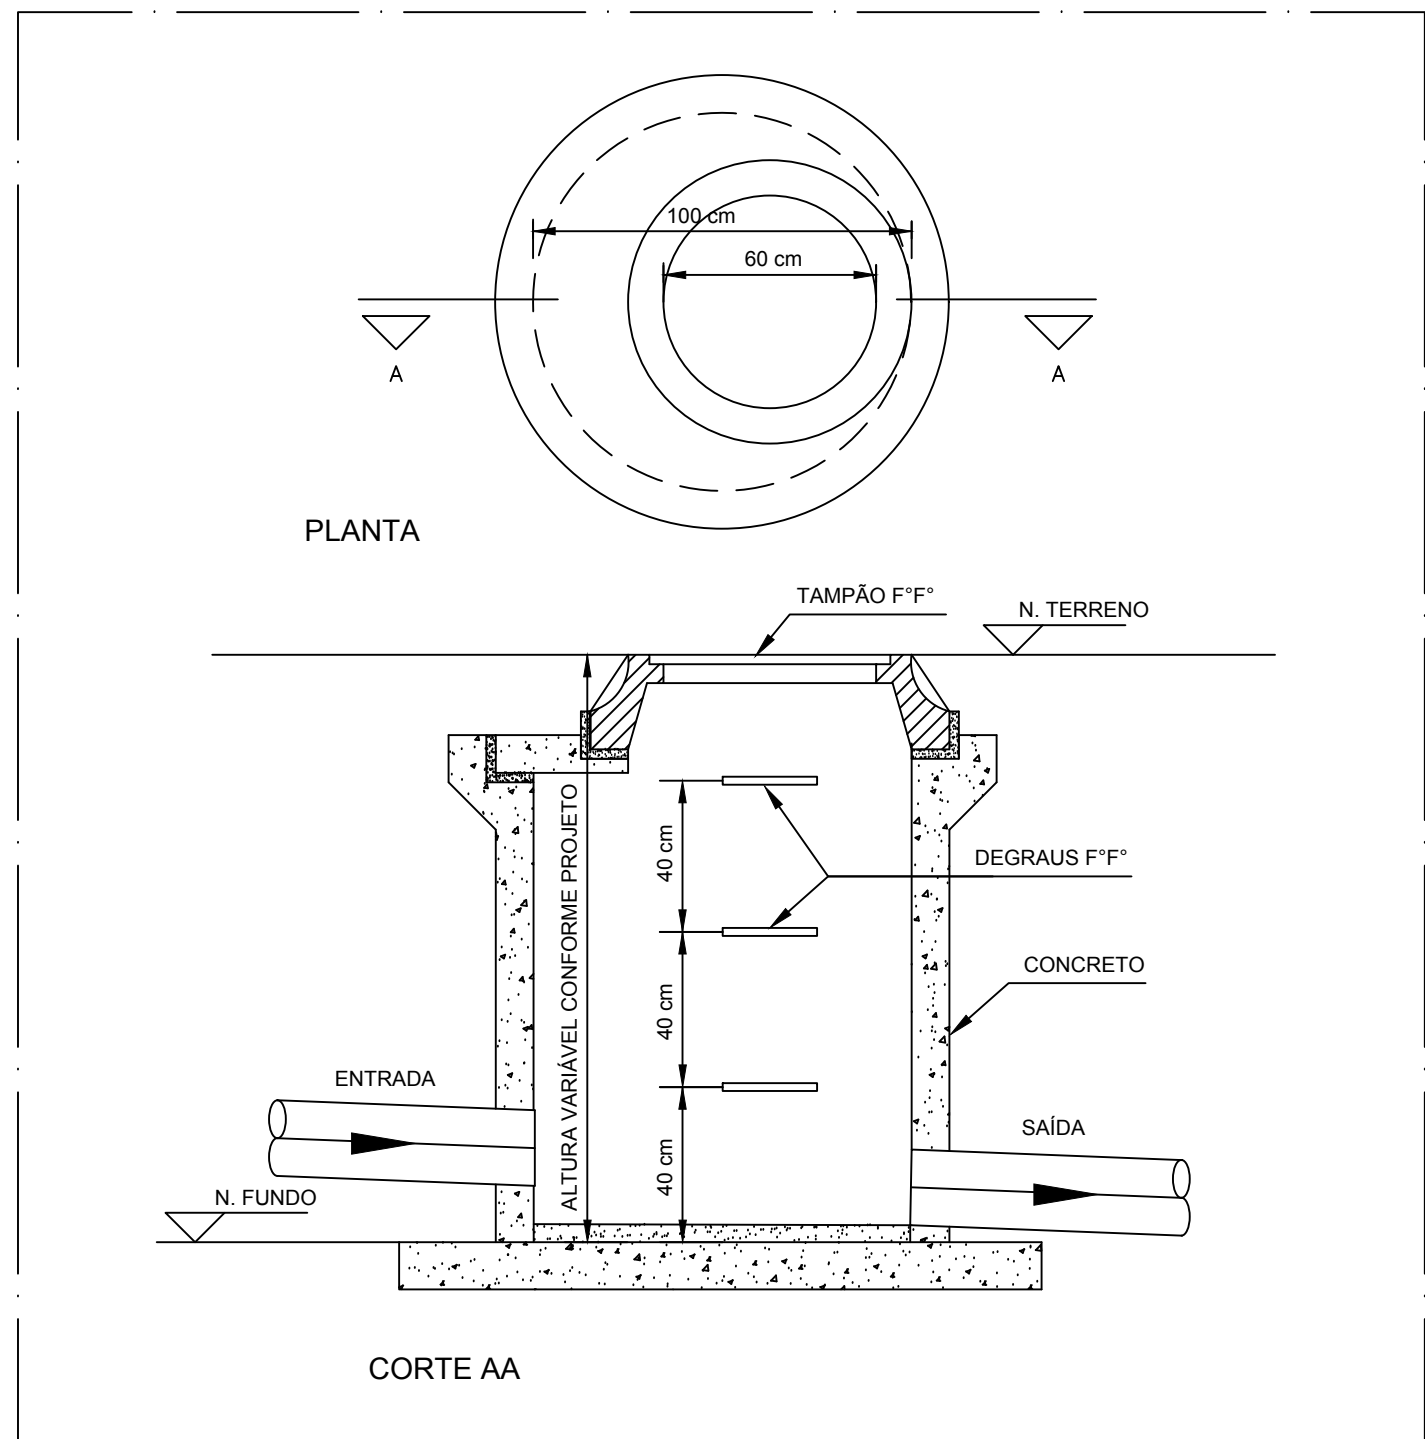


DETALHE DO POÇO DE VISITA
ESCALA 1:20

CARGAS	PROFUNDIDADE "Y" (m)
ÁREA SOB PASSADEIROS DE PEDESTRES OU JARDINS	0,30
TRAFEGO DE VEICULOS LEVES	0,80
TRAFEGO PESADO E INTENSO	1,20

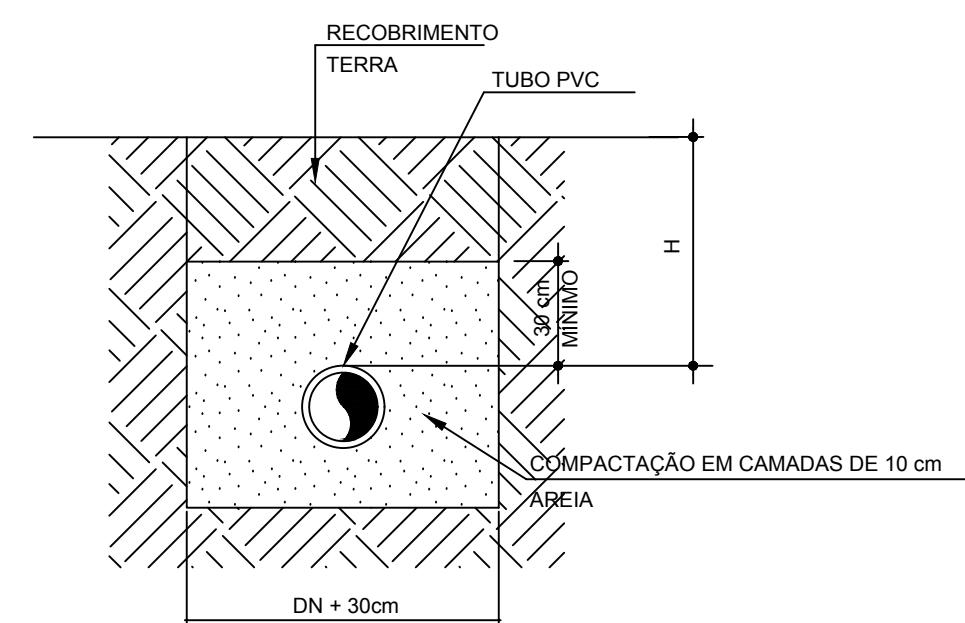


NOTA:
CASO NÃO SEJA POSSÍVEL EXECUTAR O RECORRIMENTO MÍNIMO EM LOCAIS DE TRÁFEGO DE VEÍCULOS, DEVERÁ EXISTIR UMA PROTEÇÃO ATRAVÉS DO ENVELOPAMENTO DE CONCRETO QUE IMPONHA A AÇÃO DESSOS ESFORÇOS SOBRE A TUBULAÇÃO

DETALHE DA VALA PARA ASSENTAMENTO DE TUBULAÇÕES
SEM ESCALA

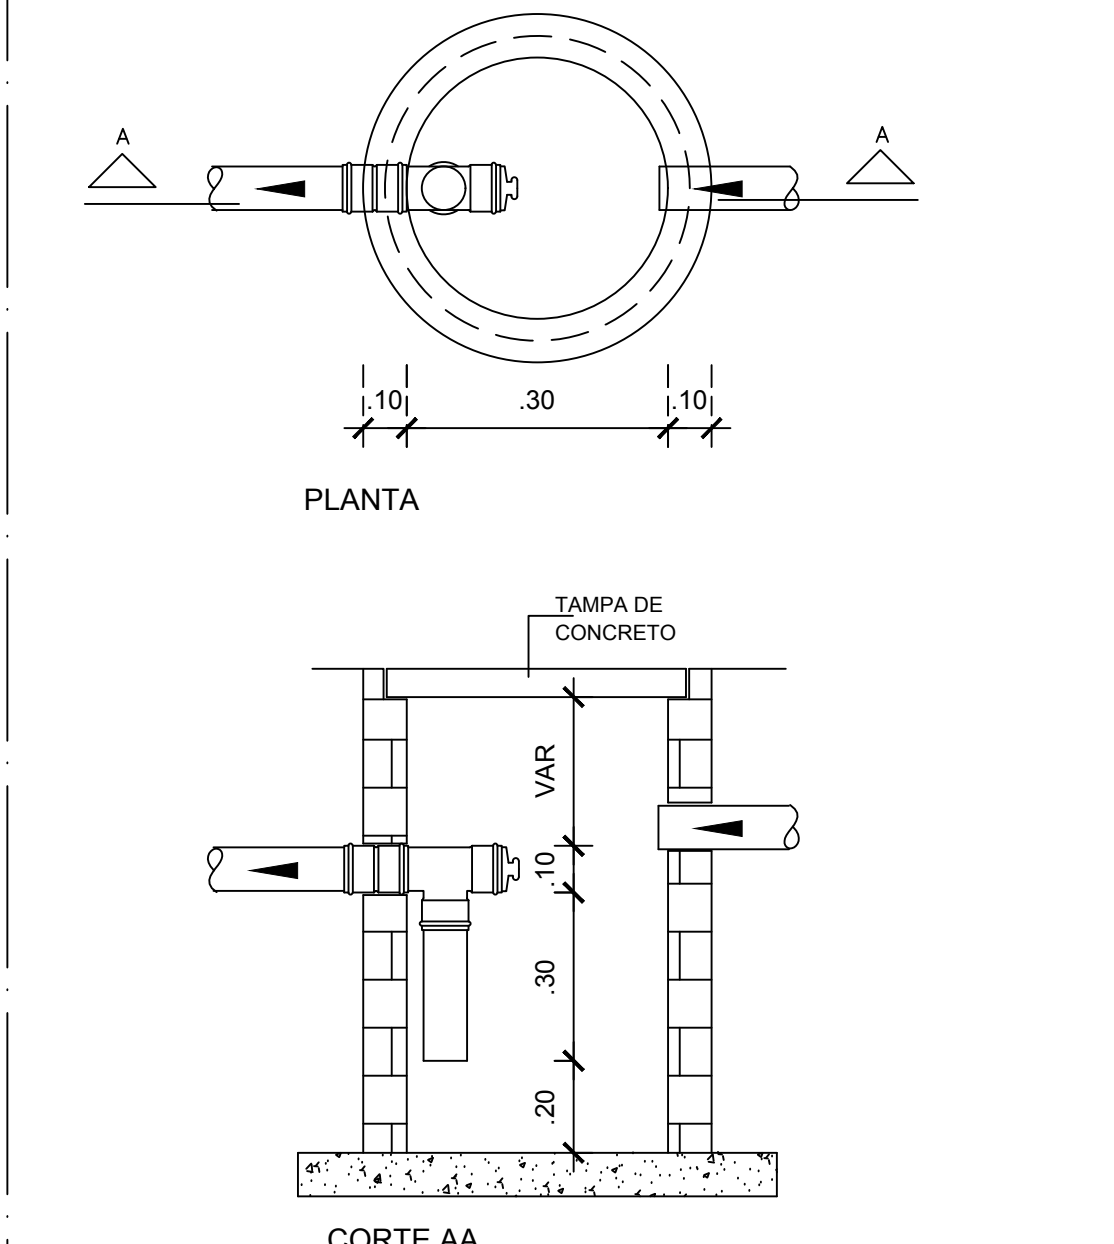

DETALHE DA CAIXA DE GORDURA / CAIXA DE PASSAGEM SIFONONADA
SEM ESCALA

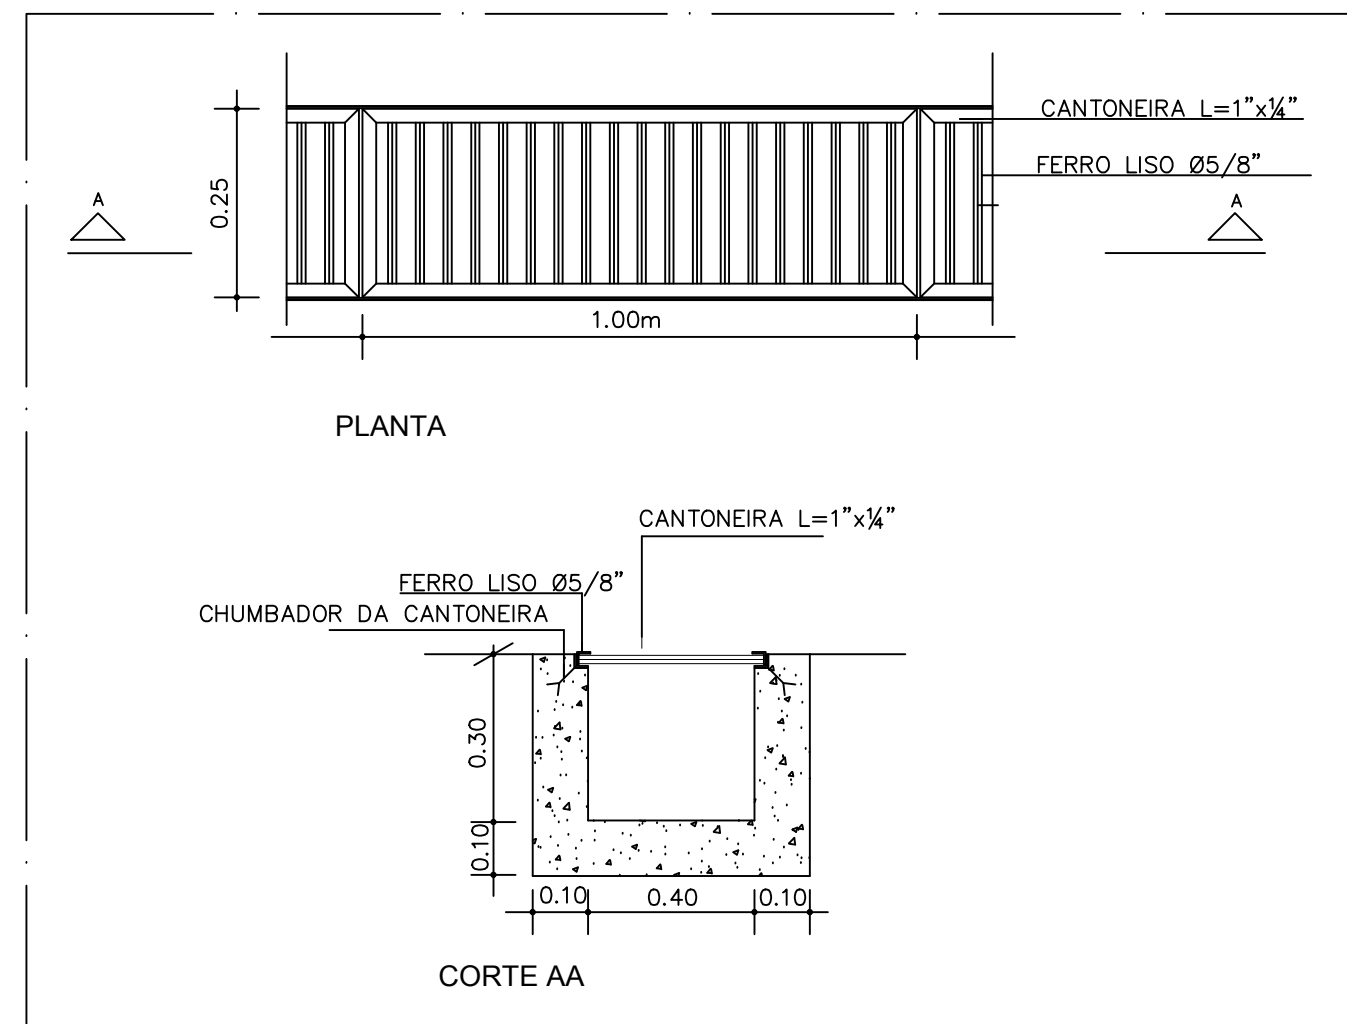

DETALHE DA CANALETA DE DRENAGEM COM TAMPA
SEM ESCALA

CONTROLE DE ALTERAÇÕES:			
Nº REVISÃO	DATA	DESCRIÇÃO DA ALTERAÇÃO	
01	25/07/2014	Compatibilização com rede de água pluvial.	
"AS BUILT"			
OBRA: Sede da Embrapa Quarentena Vegetal - EMBRAPA / DF			
ENDEREÇO: PqEB s/nº Avenida W5 Norte (Final), Asa Norte - Brasília			
PROPRIETÁRIO: EMPRESA BRASILEIRA DE PESQUISA AGROPECUÁRIA - EMBRAPA			
AUTORES DO PROJETO:		JOÃO DOURADO FILHO	ENGENHEIRO CIVIL - CREA Nº 174690/D-DF
RESPONSÁVEIS TÉCNICOS:		KELLY C. P. ARAÚJO	ENGENHEIRA CIVIL - CREA Nº 144652/DF
<div>PROPRIETÁRIO</div> <div>AUTOR DO PROJETO RESPONSÁVEL TÉCNICO</div> <div>AUTOR DO PROJETO RESPONSÁVEL TÉCNICO</div>			
DEFO		CREA	
		DEBAP	
PROJETO ESGOTO - "AS BUILT"			
DETALHES DA CAIXA COLETORES DE ESGOTO			
ÁREA (M2)	DATA: 26/07/2014	ESCALA: INDICADA	DESENHO: Engº Douglas
			ÚLTIMA ALTERAÇÃO: 11/08/2015
			05/05