


NOTAS GERAIS

LEGENDA:

	- Descida sistema RE-BAR em vergalhão galvanizado Ø 3/8" x 3.40m - ref. TEL-760 + conector Split-Bolt latão ref. TEL 5021
	- Terminal aéreo H = 350mm x Ø5/16" c/ bandeira h = 50mm ref. TEL 043 + conector latão estanhado c/ porca cabos 16/35mm² ref. TEL 625
	- Suporte guia curto para aparafusar Ø 5/16" h = 50mm ref. TEL 241
	- Solda exotérmica
	- Cabo de cobre nu # 35mm² - (Para-raios) ref. TEL 625
	- RE-BAR que desce dentro do pilar

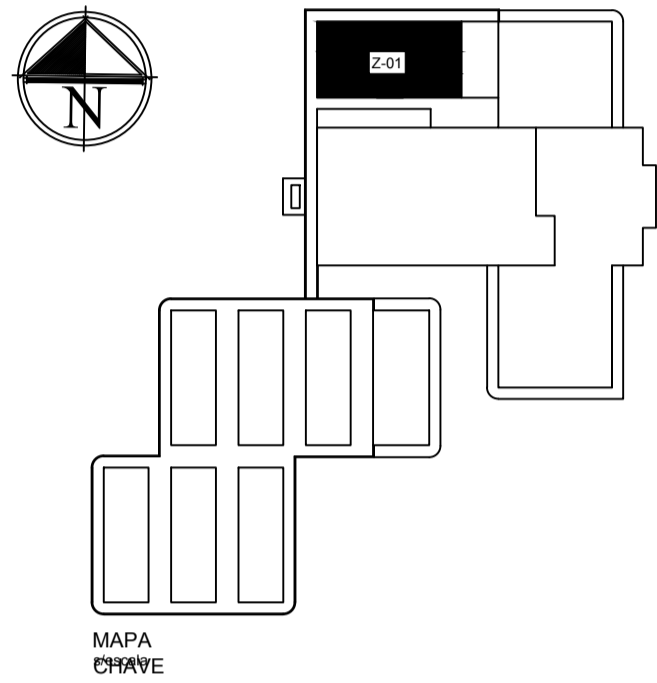

ITEM	REVISÃO (CONTEÚDO)	RESPONS.	DATA

"AS BUILT"



PROPRIETÁRIO: _____

AUTOR DO PROJETO: _____


DESENV. DO PROJETO: _____

PREFEITURA	BOMBEIROS
	DEMAIS ÓRGÃOS


	PROPRIETÁRIO: EMBRAPA - EMPRESA BRASILEIRA DE PESQUISA AGROPECUÁRIA	
PROJETO: EDIFÍCIO DE QUARENTENA VEGETAL		
DISCIPLINA: SPDA	FASE: EXECUTIVO	
ESCALA: 1/50	CONTEÚDO: SISTEMA DE PROTEÇÃO CONTRA DESCARGAS ATMOSFÉRICAS: BLOCO 01 - GALPÃO TÓXICO	
DATA: JUNHO/2012		
VISTO:		
RESPONSÁVEL TÉCNICO: OTÁVIO MENDES	ENDEREÇO DO PROJETO: AV. W3 NORTE (FINAL), BRASILÍDF	
DESENHO GRÁFICO: CARLOS LEÃO	AUTORES: ENQº ELETRICISTA CARLOS RUBEM LEÃO - CREA 2.494-D/PA	
	DIREITOS RESERVADOS - LEI 9772 DE 21/12/71. A ALTERAÇÃO SEM AUTORIZAÇÃO DE SEU AUTOR, FICARÁ SUJEITA ÀS MEDIDAS LEGAIS CABÍVEIS. A ALTERAÇÃO DESTE PROJETO EXIME SEU AUTOR DE QUALQUER RESPONSABILIDADE POSTERIORES.	
		DISCIPLINA: SPDA TOTAL: SPDA - 001 - 007

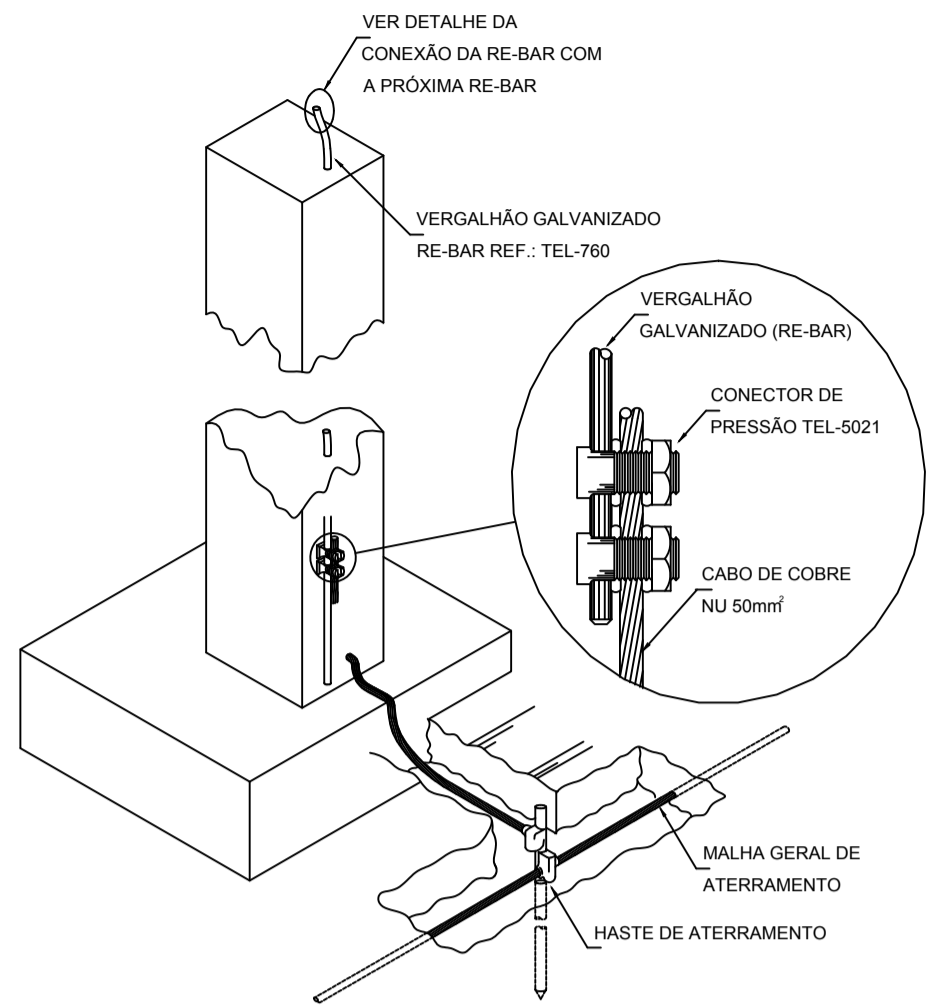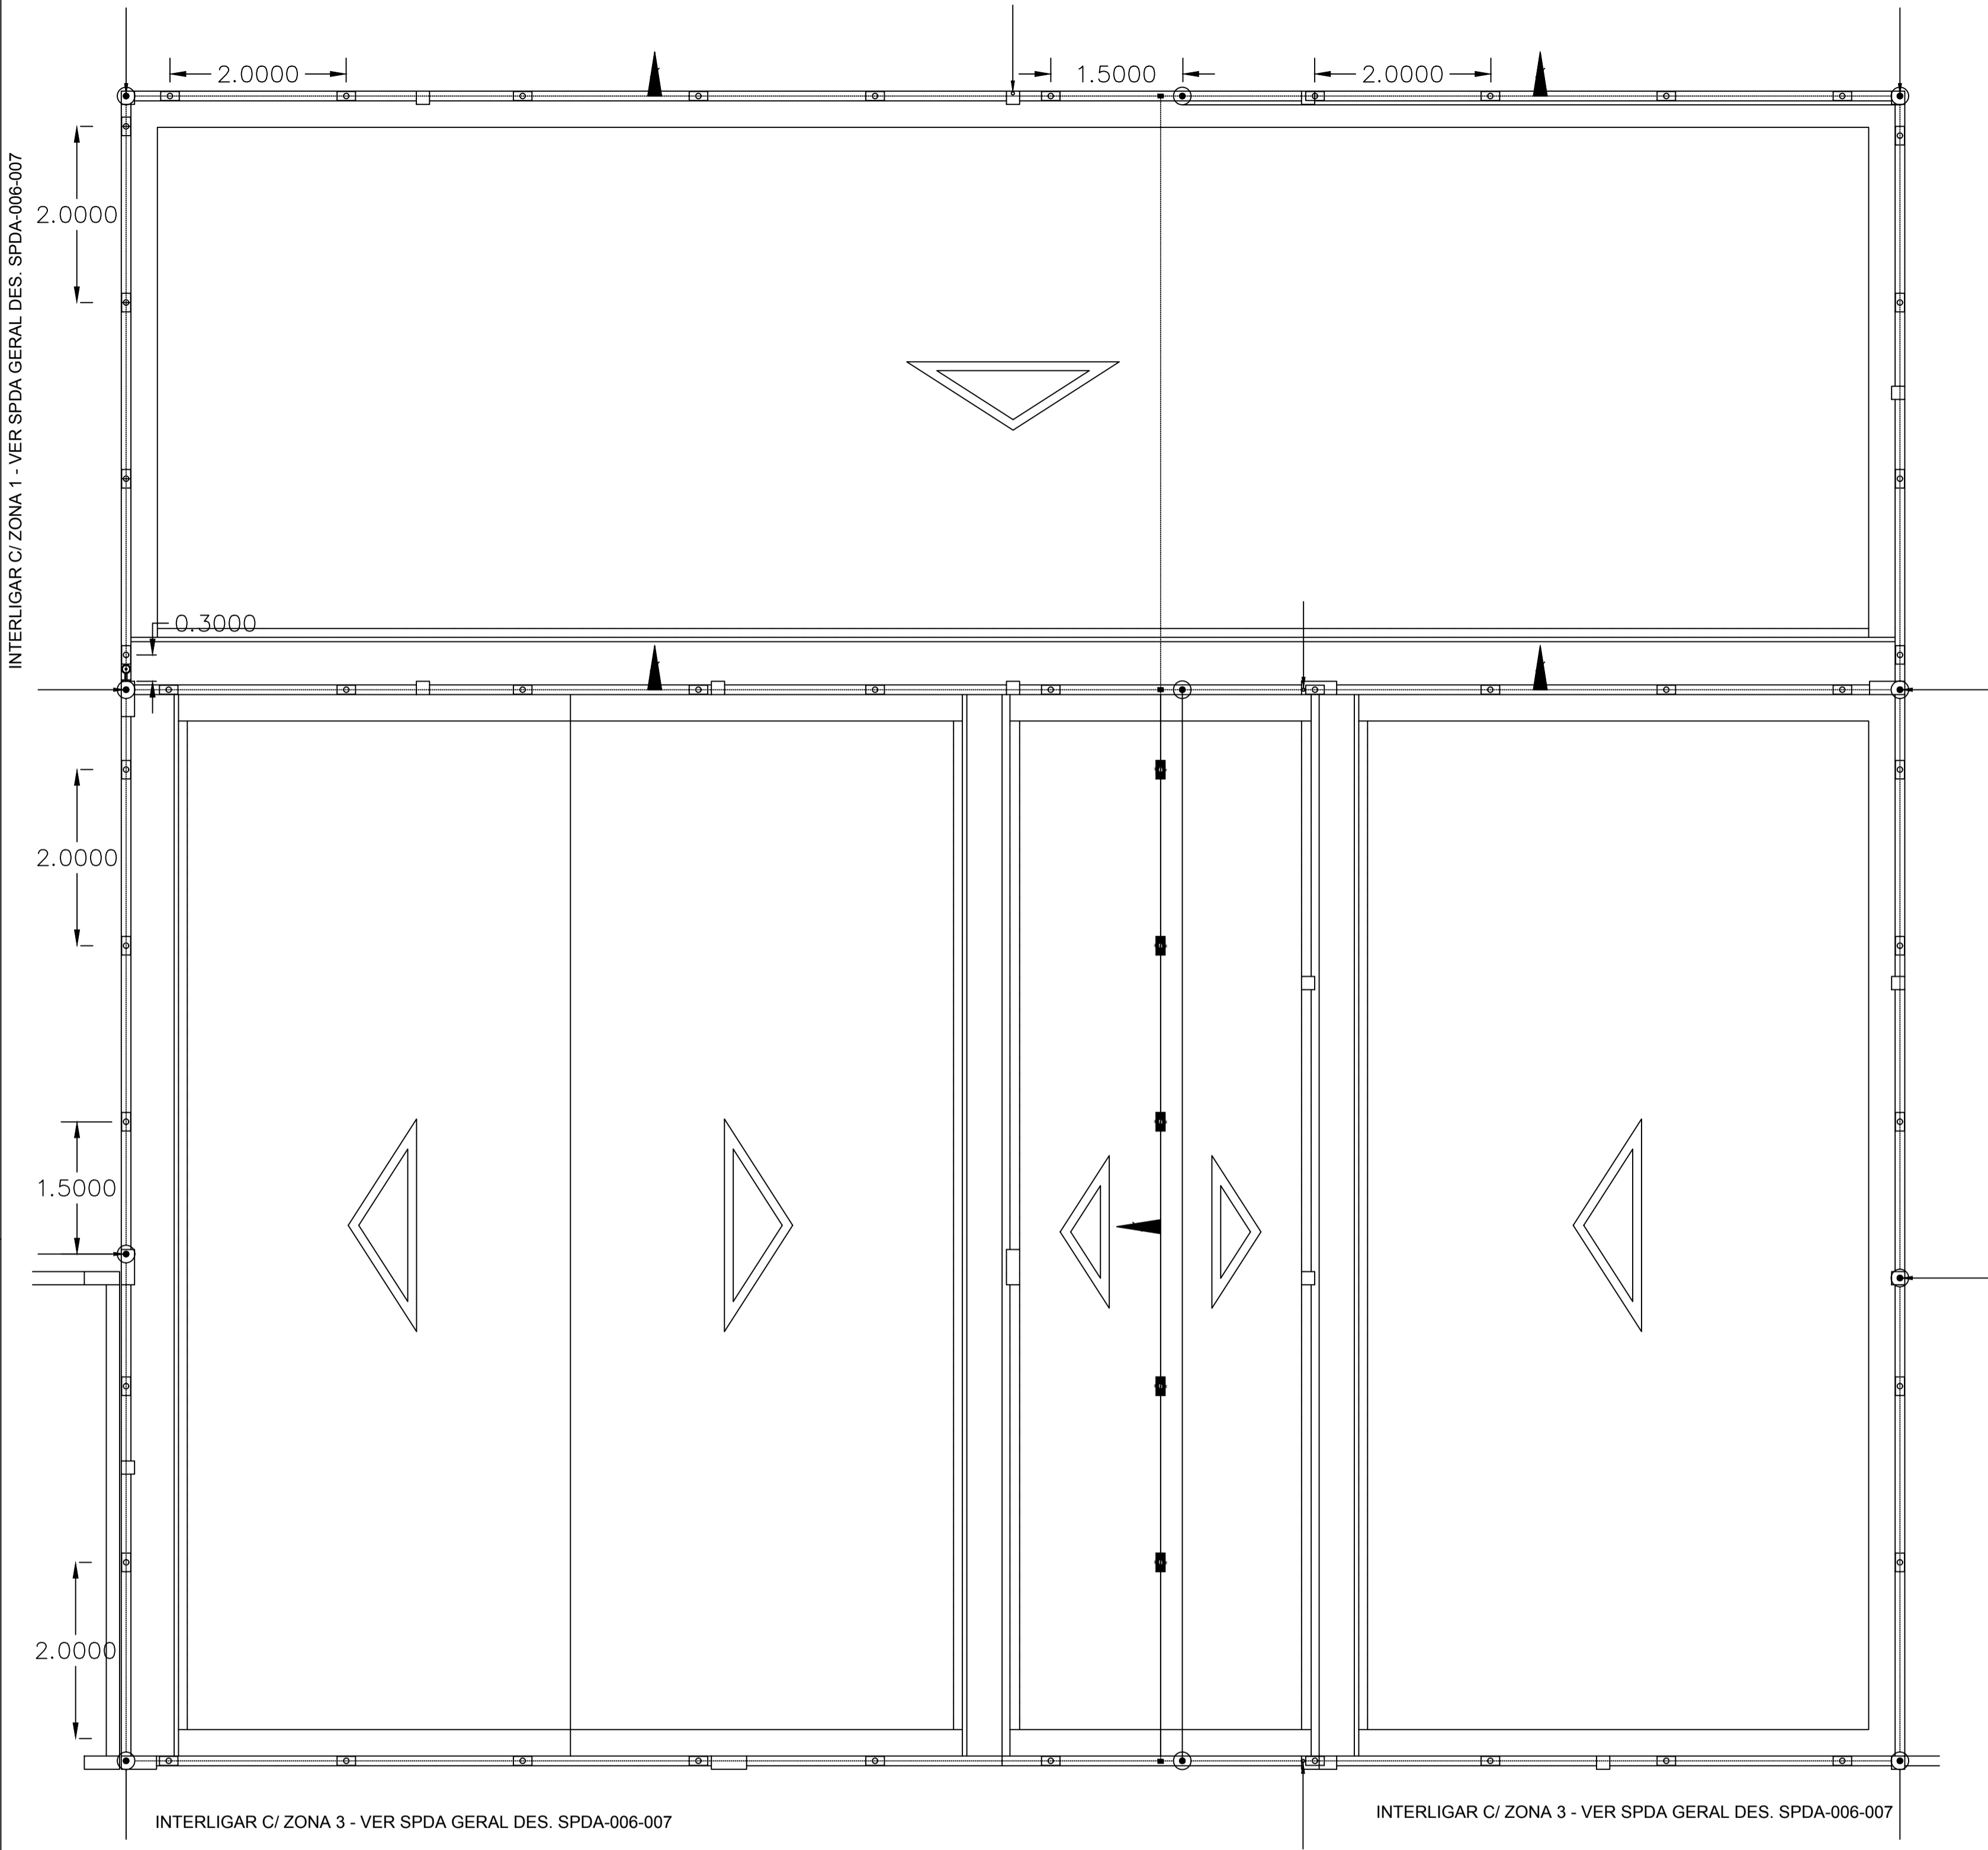


INTERLIGAÇÃO DA RE-BAR DIRETO NA HASTE DE ATERRAMENTO
DETALHE 3 SEM ESCALA

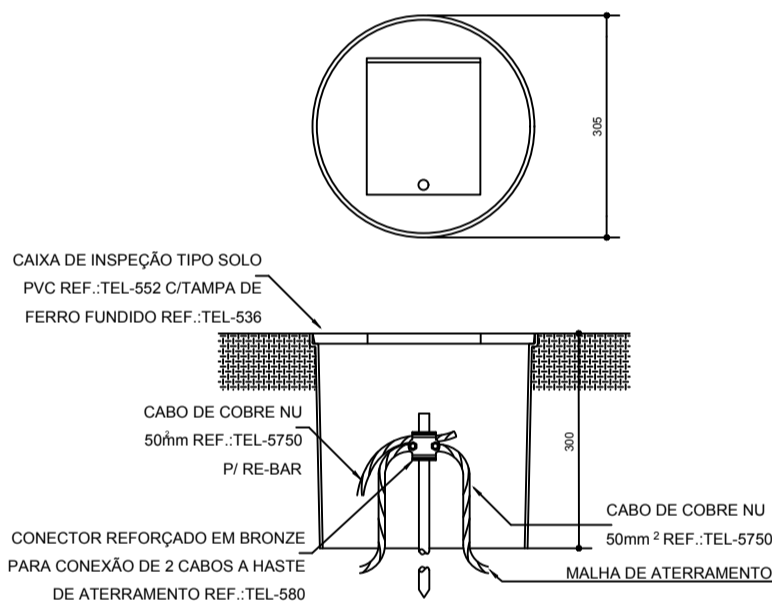

DETALHE DE INSTALAÇÃO DE CAIXA DE INSPEÇÃO TIPO SOLO
DETALHE 1 S/ESCALA

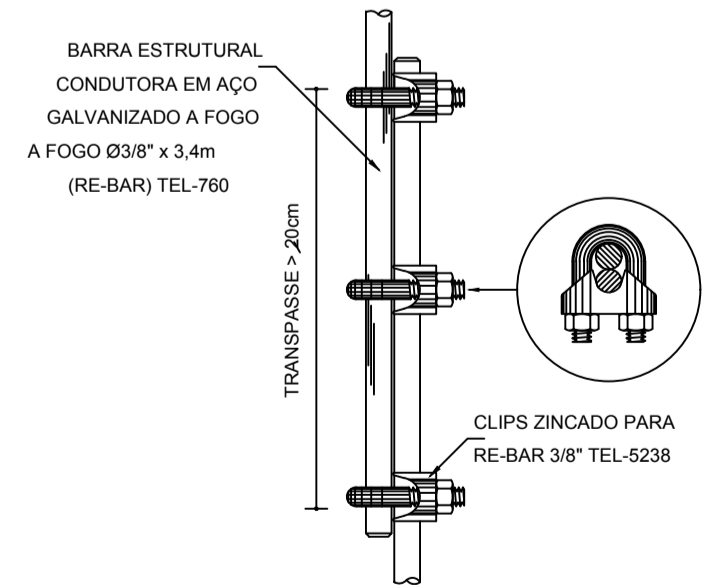

DETALHE DE EMENDA DO VERGALHÃO DE DESCIDA RE-BAR
DETALHE 4 SEM ESCALA

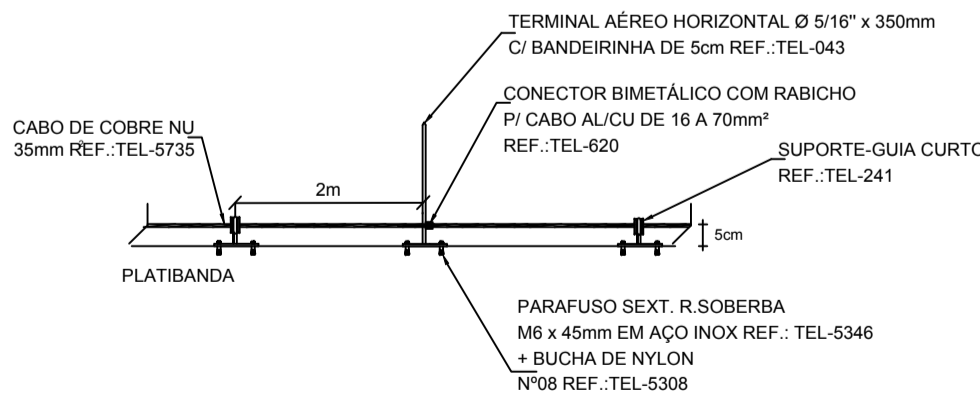


CABO FIXADO ATRAVÉS DE SUPORTE GUIA CURTO TEL-241 E TERMINAL AÉREO TEL-043
DETALHE 2 SEM ESCALA

NOTAS GERAIS

LEGENDA:

- Descida sistema RE-BAR em vergalhão galvanizado ϕ 3/8" x 3,40m - ref. TEL-760 + conector Split-Bolt latão ref. TEL 5021
- Terminal aéreo H = 350mm x ϕ 5/16" c/ bandeira h = 50mm ref. TEL 043 + conector latão estanhado c/ porca cabos 16/35mm² ref. TEL 625
- Suporte guia curto para aparafusar ϕ 5/16" h = 50mm (alvenaria) ref. TEL 241
- Suporte guia curto para aparafusar ϕ 5/16" h = 50mm (telha metálica) ref. TEL 241
- Solda exotérmica
- Cabo de cobre nu # 35mm² - (Para-raios) ref. TEL 5735
- RE-BAR que desce dentro do pilar

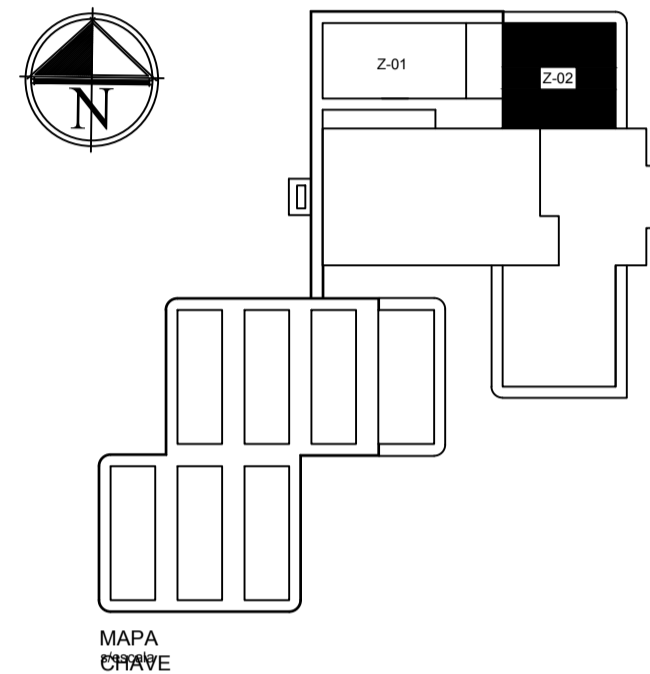

ITEM	REVISÃO (CONTEÚDO)	RESPONS.	DATA


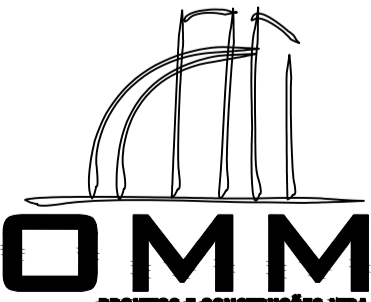
"AS BUILT"





PROPRIETÁRIO:

AUTOR DO PROJETO:

DESENV. DO PROJETO:

PREFEITURA	BOMBEIROS
	DEMAIS ÓRGÃOS

	PROPRIETÁRIO: EMBRAPA - EMPRESA BRASILEIRA DE PESQUISA AGROPECUÁRIA								
	PROJETO: EDIFÍCIO DE QUARENTENA VEGETAL								
DATA: JUNHO/2012	CONTEÚDO: SISTEMA DE PROTEÇÃO CONTRA DESCARGAS ATMOSFÉRICAS: BLOCO 02 - ADMINISTRATIVO E LABORATÓRIOS								
VERITO:									
RESPONSÁVEL TÉCNICO: OTÁVIO MENDES	ENGENHEIRO DO PROJETO: AV. W3 NORTE (FNA), BRASILDF								
DESENV. GRÁFICO: CARLOS LEÃO	AUTORES: ENGENHEIRO ELETRICISTA CARLOS RUBEN M. LEÃO - CREA 24940/PA		<table><tr><th>DISCIPLINA</th><th>PROJEÇÃO</th><th>TOTAL</th></tr><tr><td colspan="3">SPDA - 002 - 007</td></tr></table>	DISCIPLINA	PROJEÇÃO	TOTAL	SPDA - 002 - 007		
DISCIPLINA	PROJEÇÃO	TOTAL							
SPDA - 002 - 007									
DIREITOS RESERVADOS - LEI 972 DE 21/12/71 - A ALTERAÇÃO SEM AUTORIZAÇÃO DE SEU AUTOR, FICARÁ SUJEITA ÀS MEDIDAS LEGAIS CABÍVEIS. A ALTERAÇÃO DESTE PROJETO EXIME SEU AUTOR DE QUALQUER RESPONSABILIDADE POSTERIORES.									

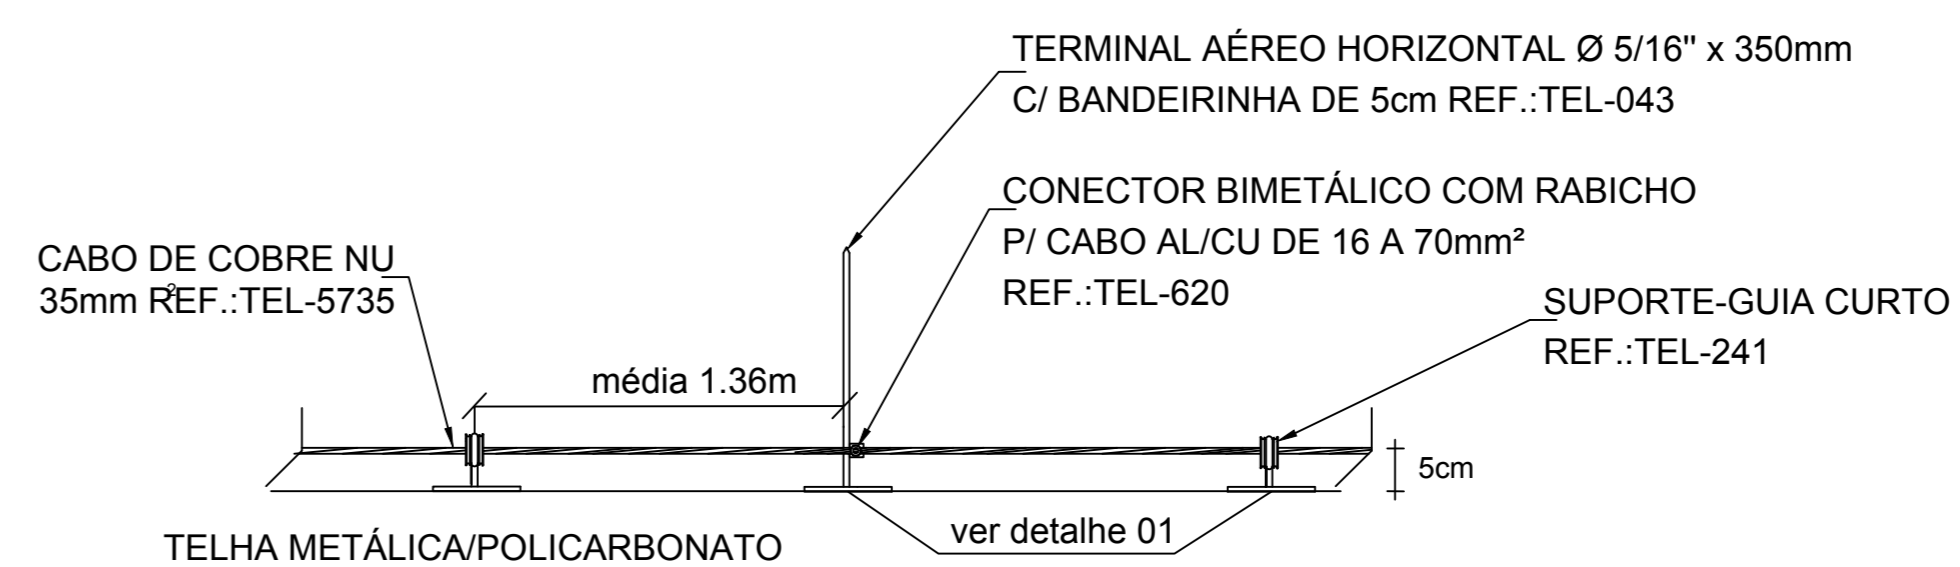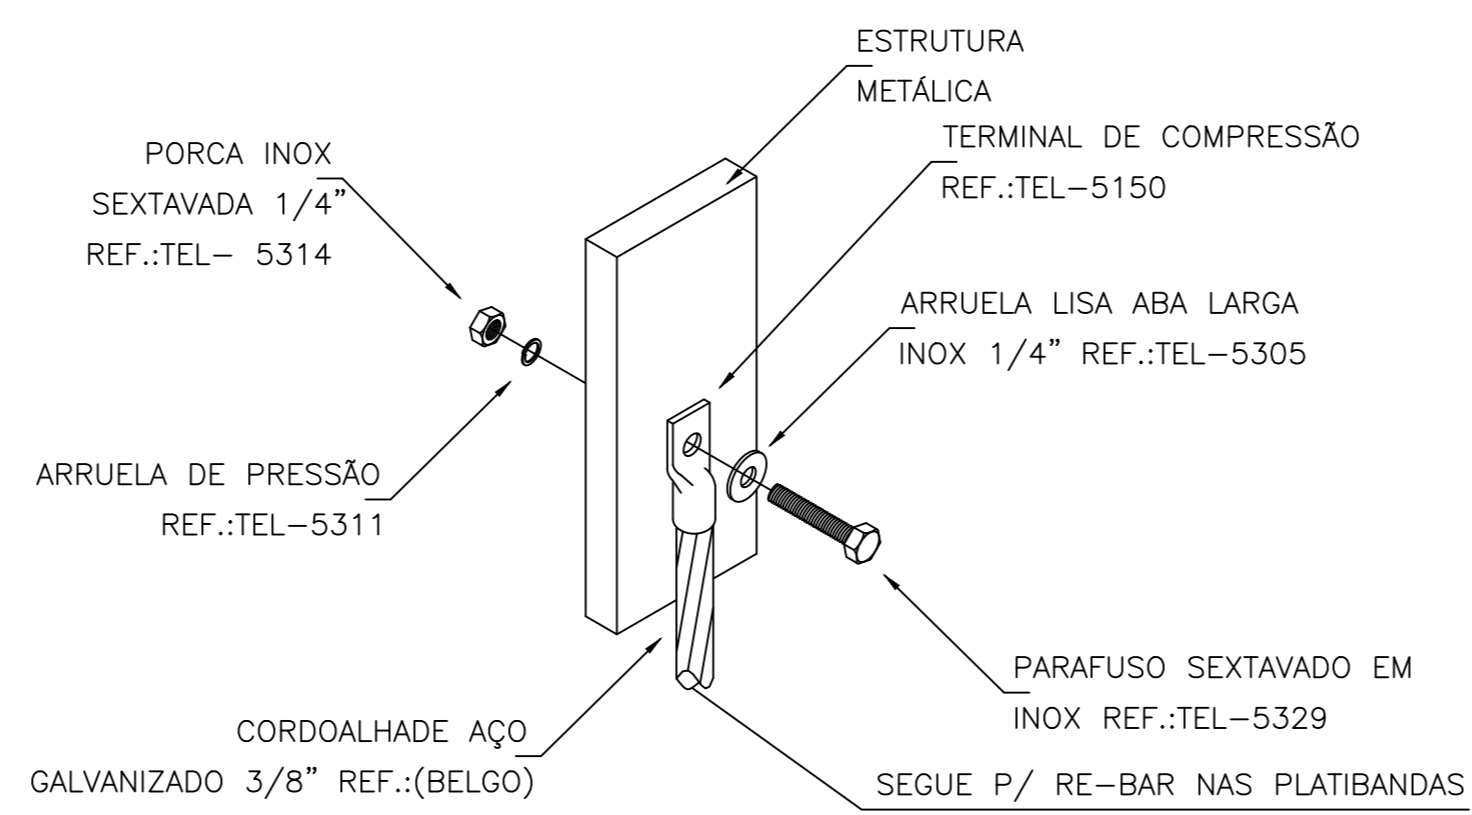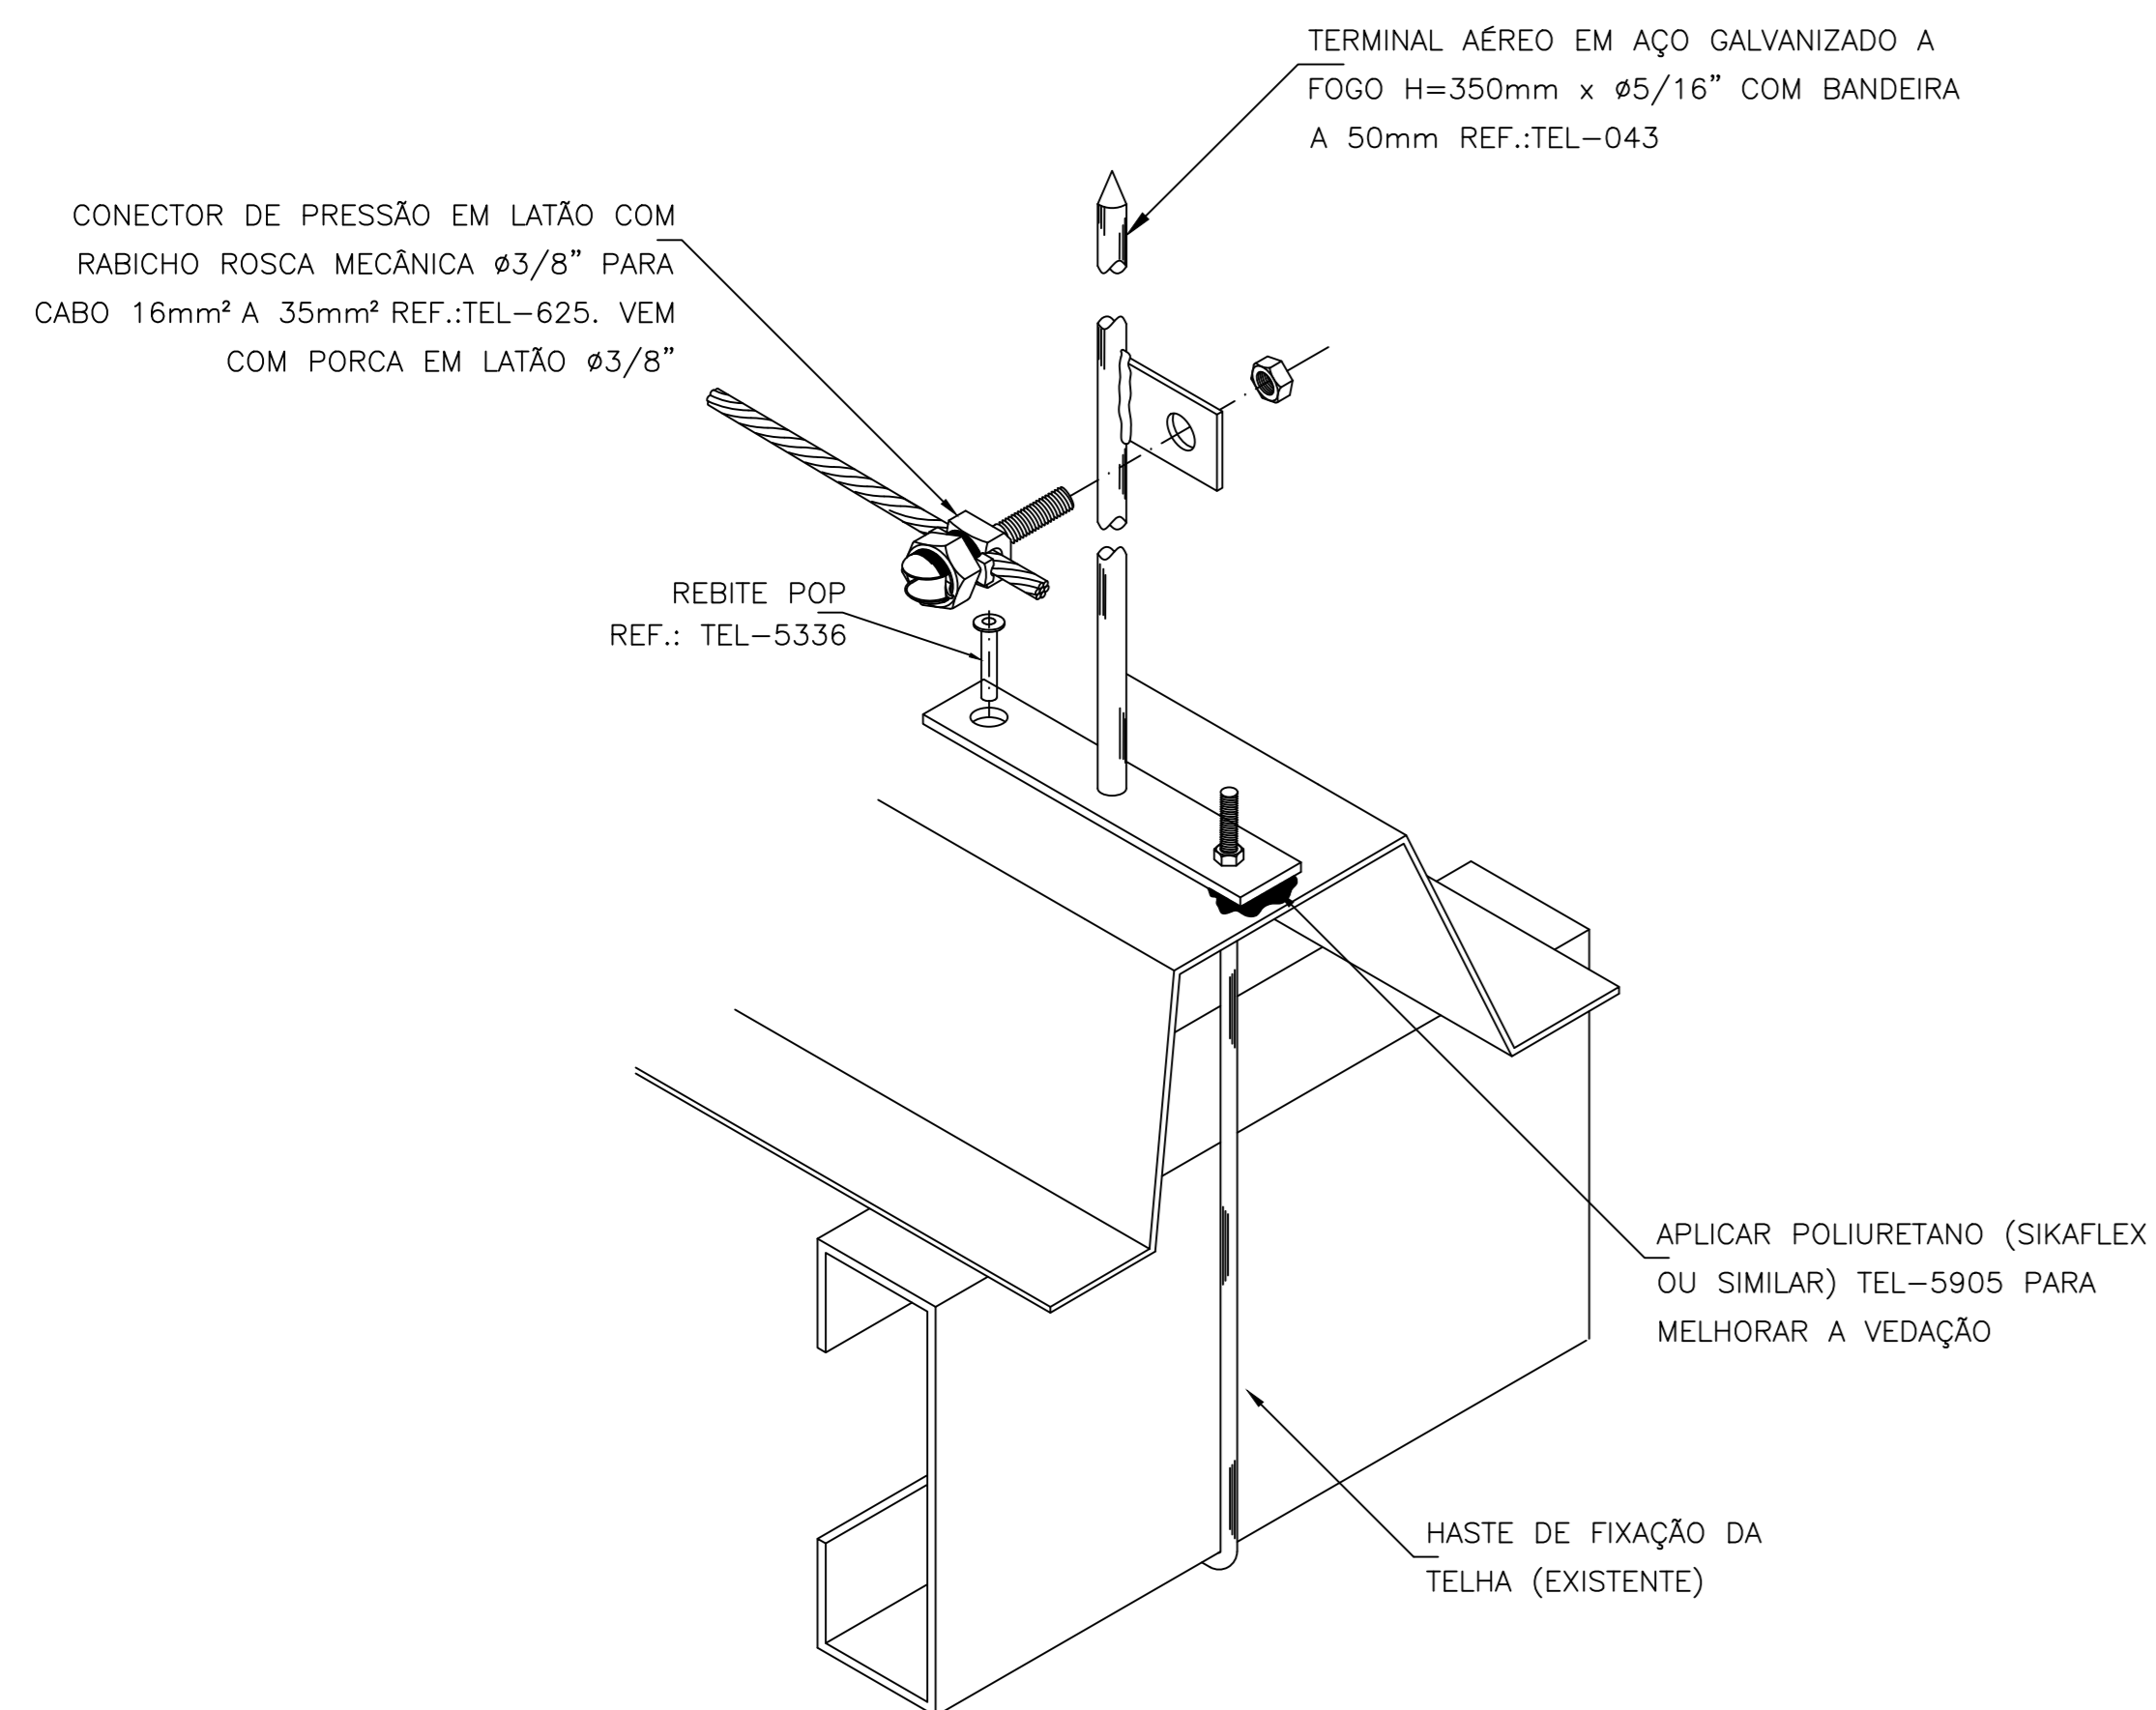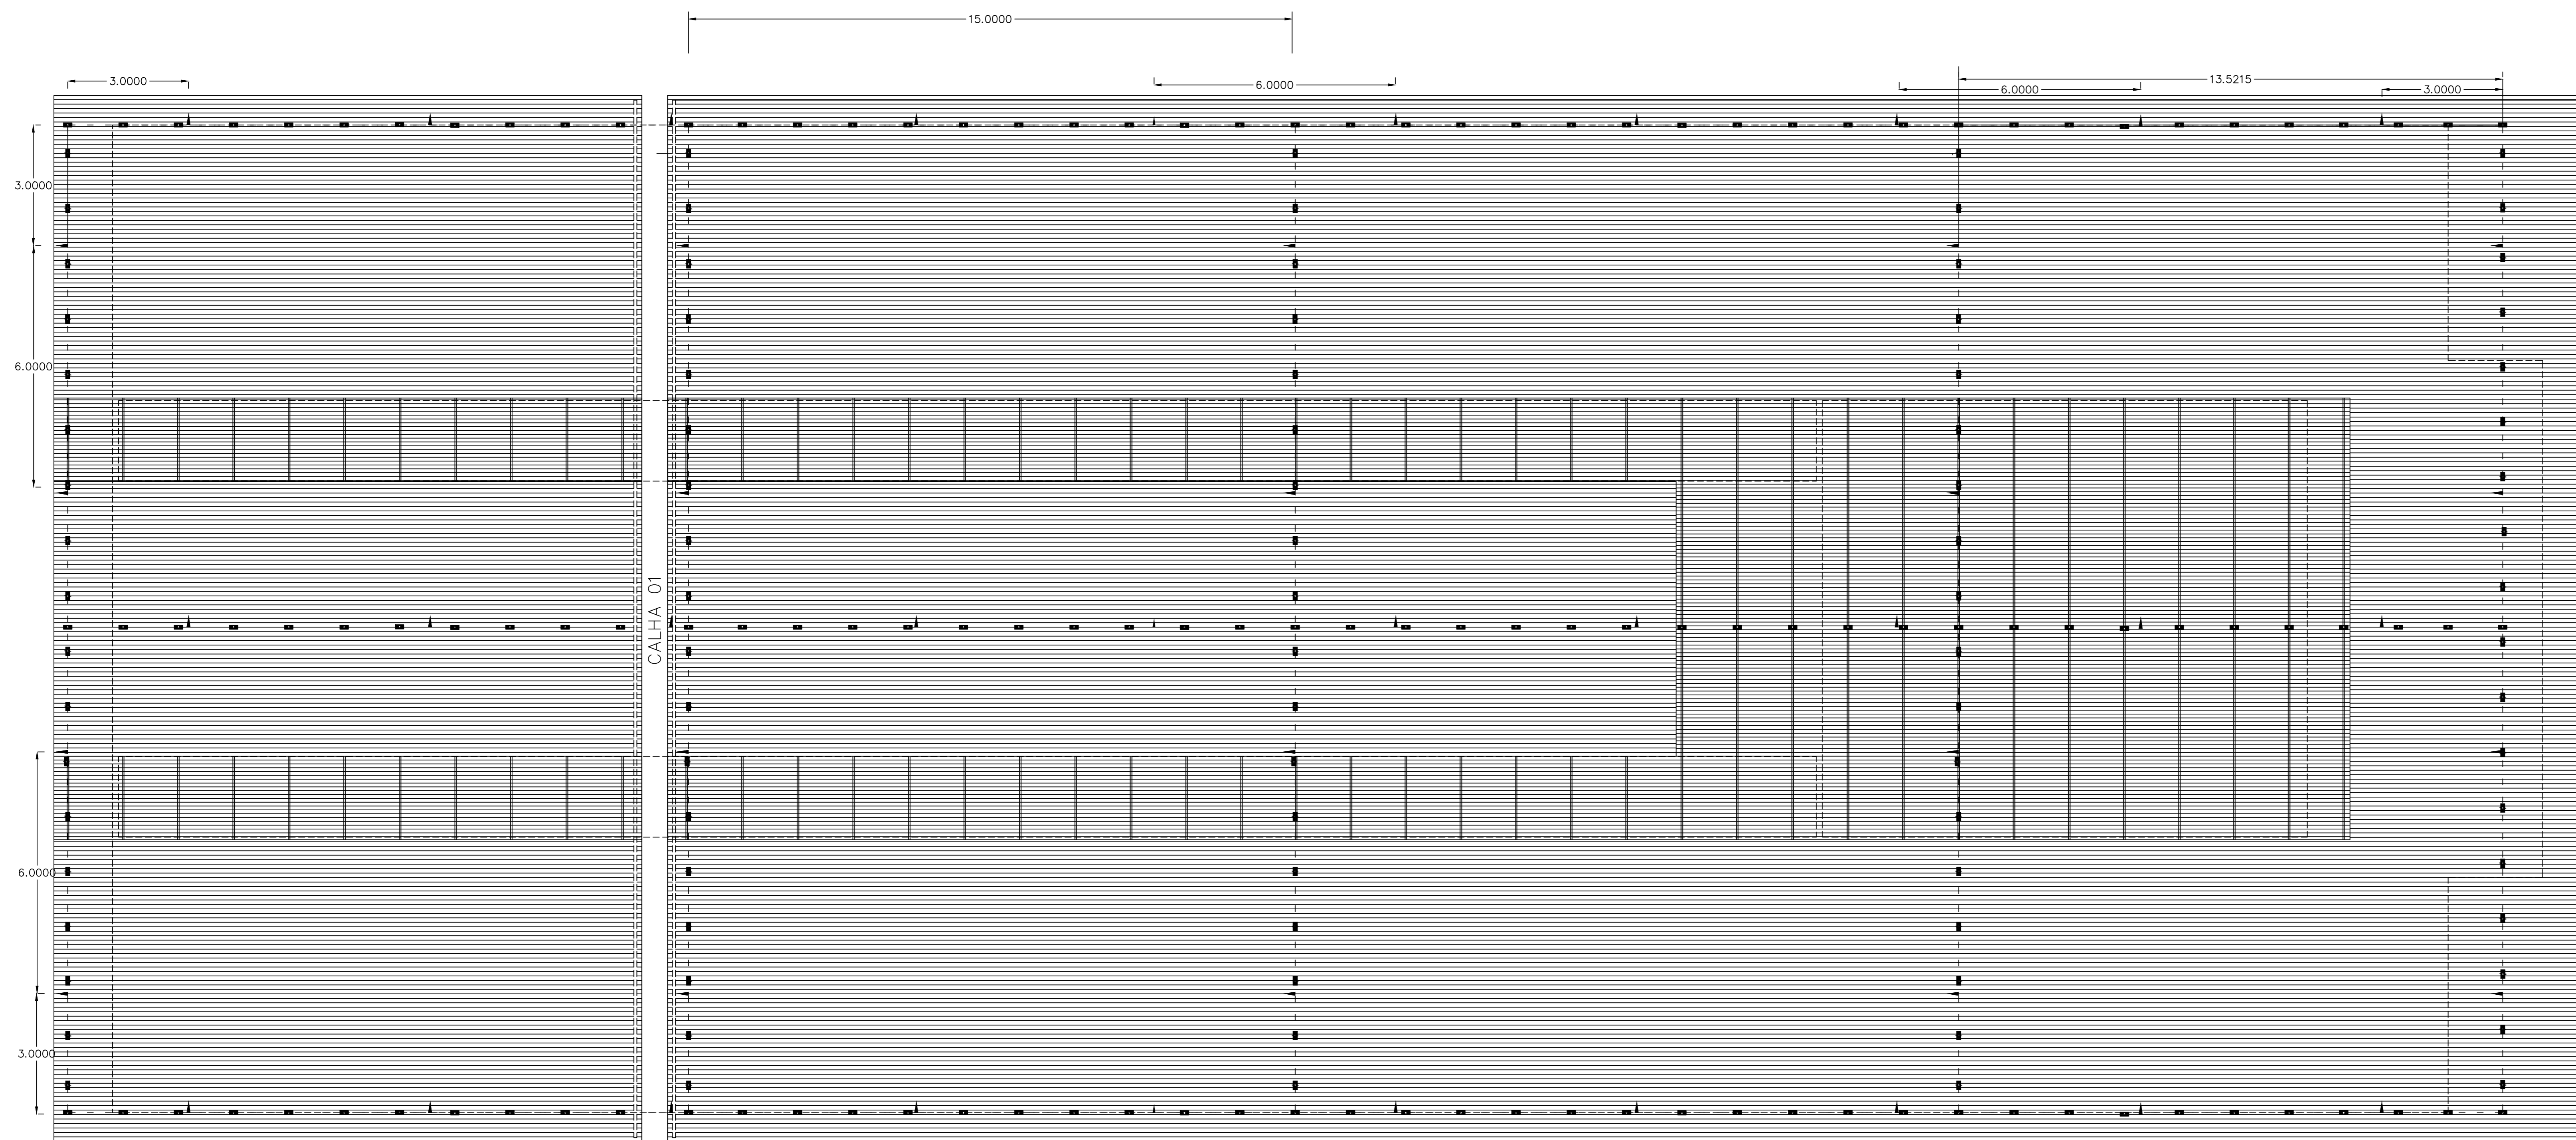

CABO FIXADO ATRAVÉS DE
SUPORTE GUIA CURTO TEL-241
E TERMINAL AÉREO TEL-043




 



DETALHE 2
SEM ESCALA

DETALHE DE FIXAÇÃO DO TERMINAL AÉREO
OU SUPORTE GUIA NA TELHA METÁLICA

DETALHE 1
SEM ESCALA


TAS GERAIS

LEGENDA:

	- Descida sistema RE-BAR em vergalhão galvanizado ø 3/8" x 3,40m - ref. TEL 5007 + conector Split-Bolt- latão ref. TEL 5021
	- Terminal aéreo H = 350mm ø 5/16" ç bandeira H = 50mm ref. TEL 043 + conector latão estanhado Ø perca caixa 16,05mm ref. TEL 625
	- Suporte guia curto para aparafusar ø 5/16" h = 50mm (alvenaria) ref. TEL 241
	- Suporte guia curto para aparafusar ø 5/16" h = 50mm (telha metálica) ref. TEL 241
	- Solido exotermica
	- Cabo de cobre nu Ø 35mm ² (Para-raios) ref. TEL 5735
	- RE-BAR que desce dentro do pilar

NOTAS:

- TODAS AS DIMENSÕES INDICADAS SÃO MÉDIAS E DEVERÃO SER CONFIRMADAS NA OBRA EM FUNÇÃO DOS VÃOS ENTRE AS TERÇAS METÁLICAS
- TODOS OS COMPONENTES (TERMINAIS E SUPORTES) DEVERÃO SER FIXADOS NAS TERÇAS
- TODOS OS RE-BAR QUE SE ENCONTRAM NA PLATIBANDA SOBRE A COBERTURA DEVERÃO SER CONECTADOS A HASTE DE FIXAÇÃO DA LULA MAIS PRÓXIMA - VER DETALHE NO DESENHO SPDA - 006 - 007
- TODAS A ESTRUTURA METÁLICA DE SUSTENTAÇÃO DA COBERTURA DEVERÁ SER ATERRADA VER DETALHE NO DESENHO SPDA - 006 - 007

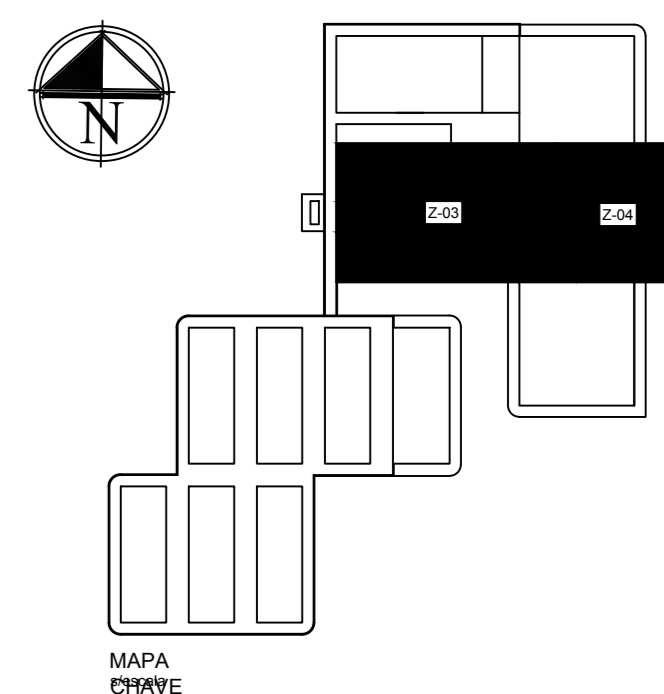

ITEM	REVISÃO (CONTEÚDO)	RESPONS.	DATA


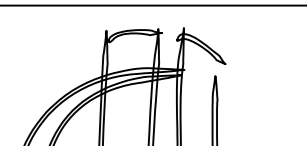
"AS BUILT"






PROPRIETÁRIO:

AUTOR DO PROJETO: _____

DESENV. DO PROJETO:

PREFEITURA	BOMBEIROS
	DEMAIS ÓRGÃOS

	PROPRIETÁRIO: EMBRAPA - EMPRESA BRASILEIRA DE PESQUISA AGROPECUÁRIA		
	PROJETO:	EDIFÍCIO DE QUARENTENA VEGETAL.	
	DESIGNADA:	FASE:	
	SPDA	EXECUTIVO	
ENDER: 175 JARDIM012	CONTEÚDO: SISTEMA DE PROTEÇÃO CONTRA DISTRACÕES ATMOSFÉRICAS: BLOCO D. ADMINISTRATIVO E LABORATORIOS		

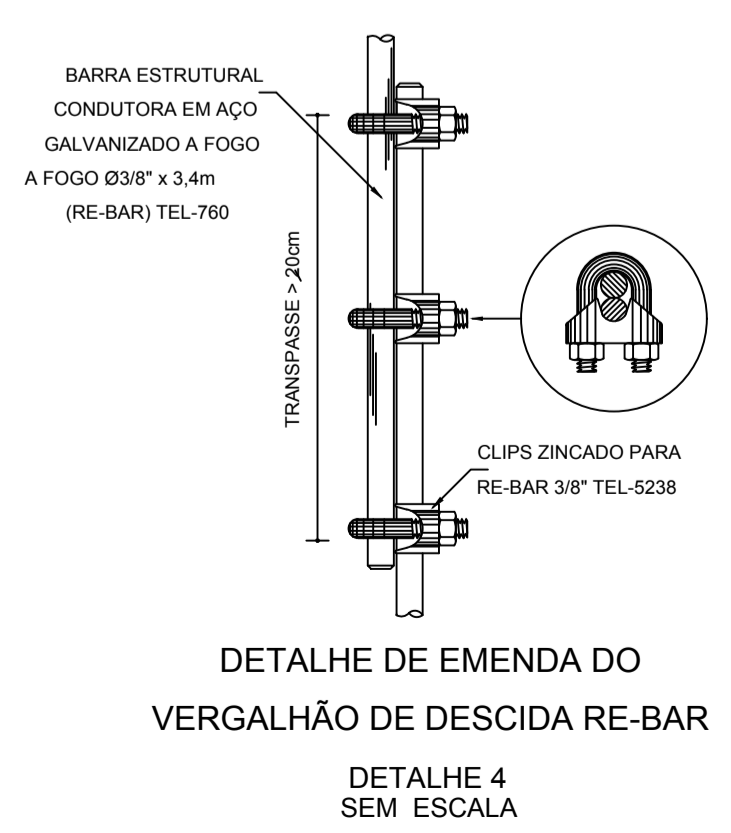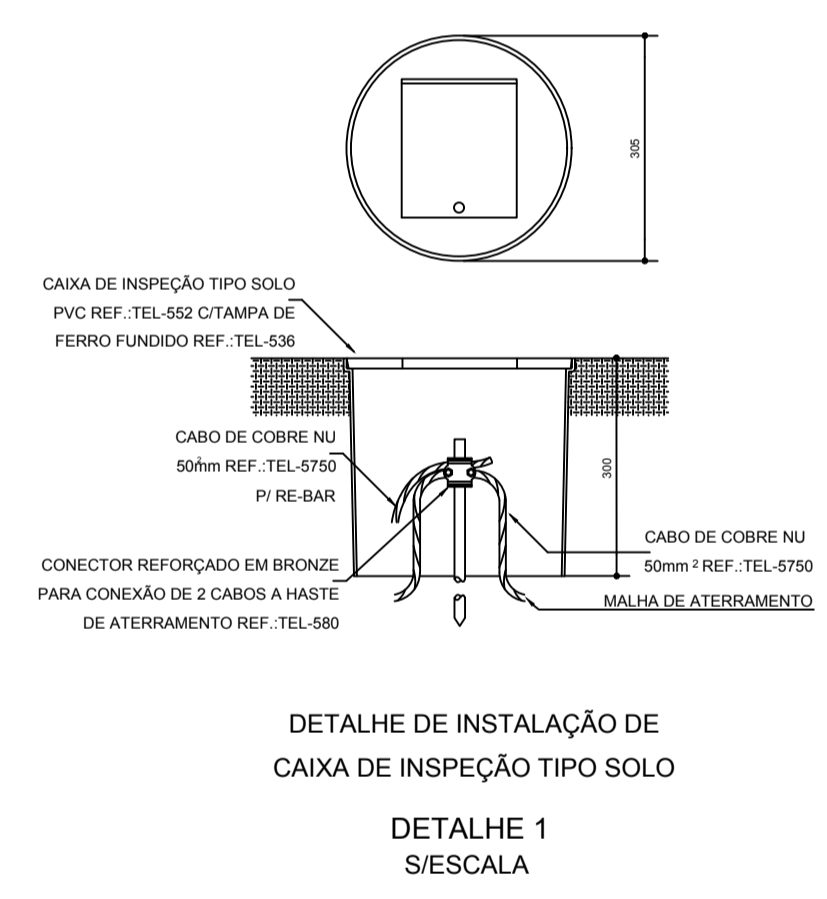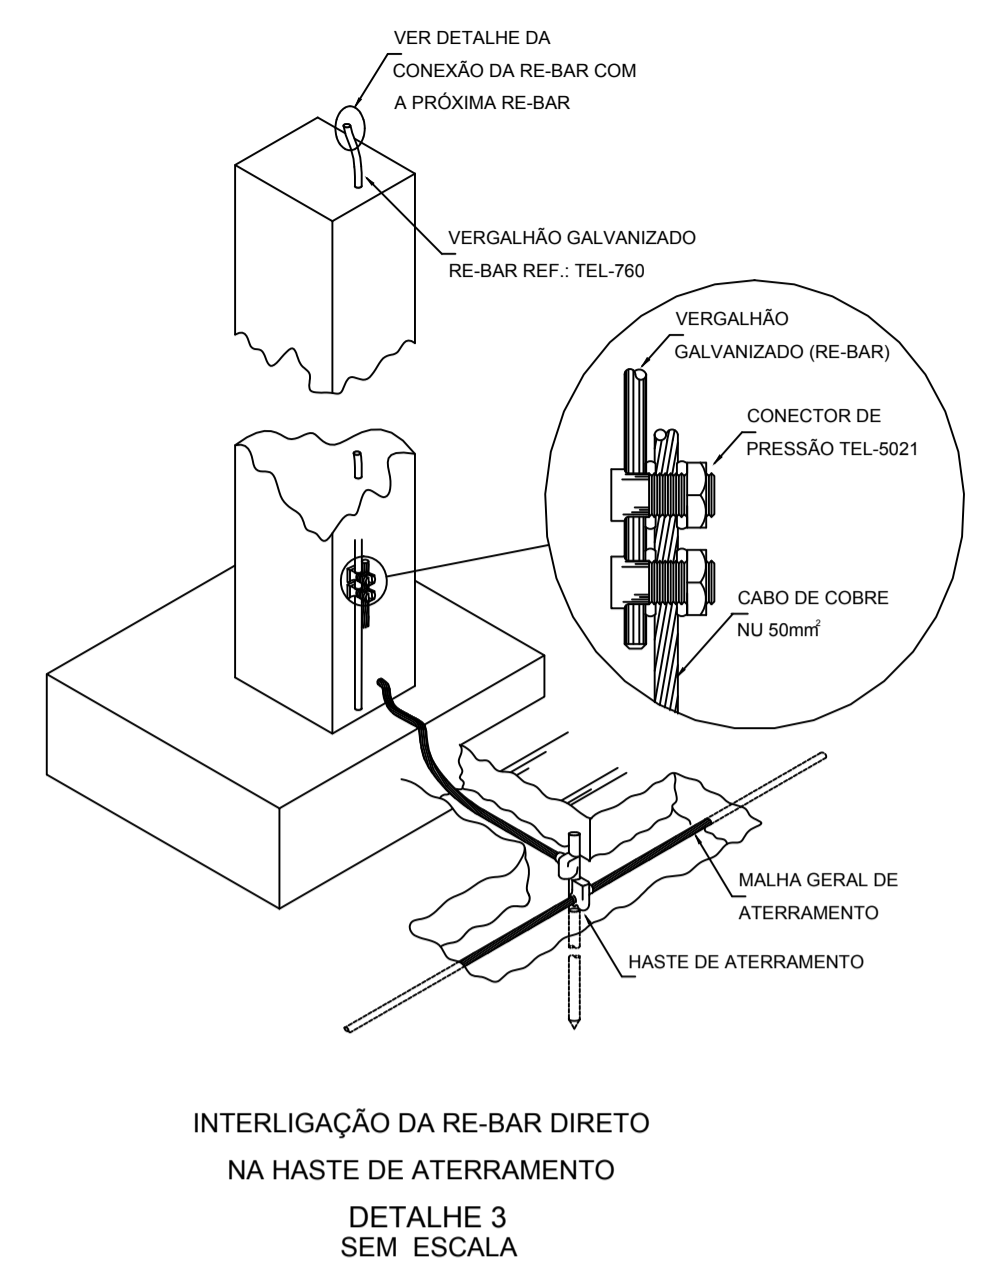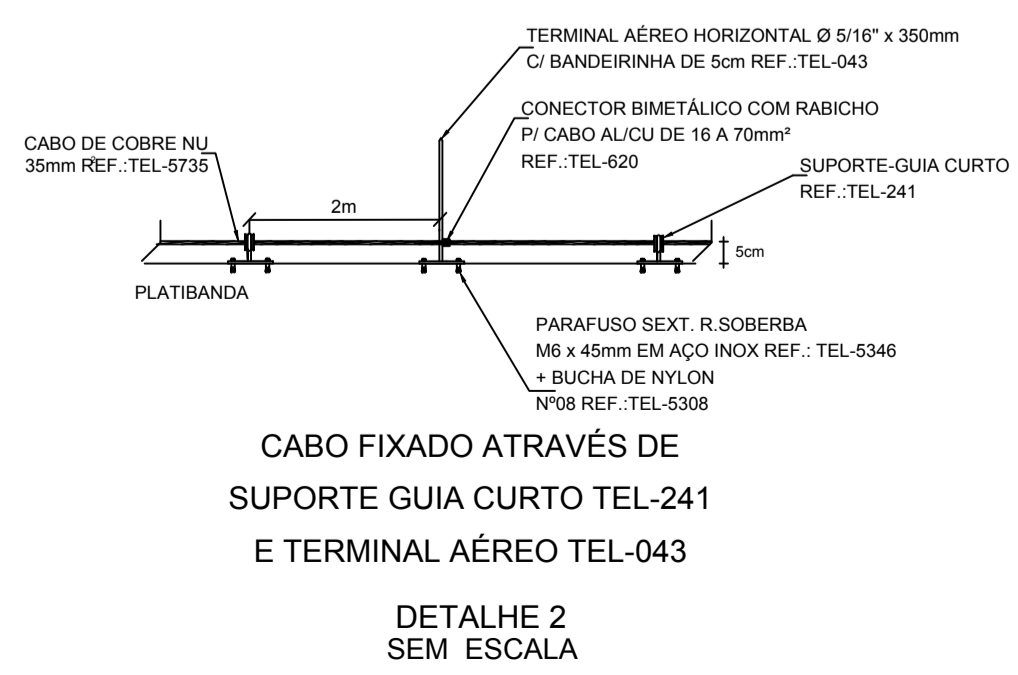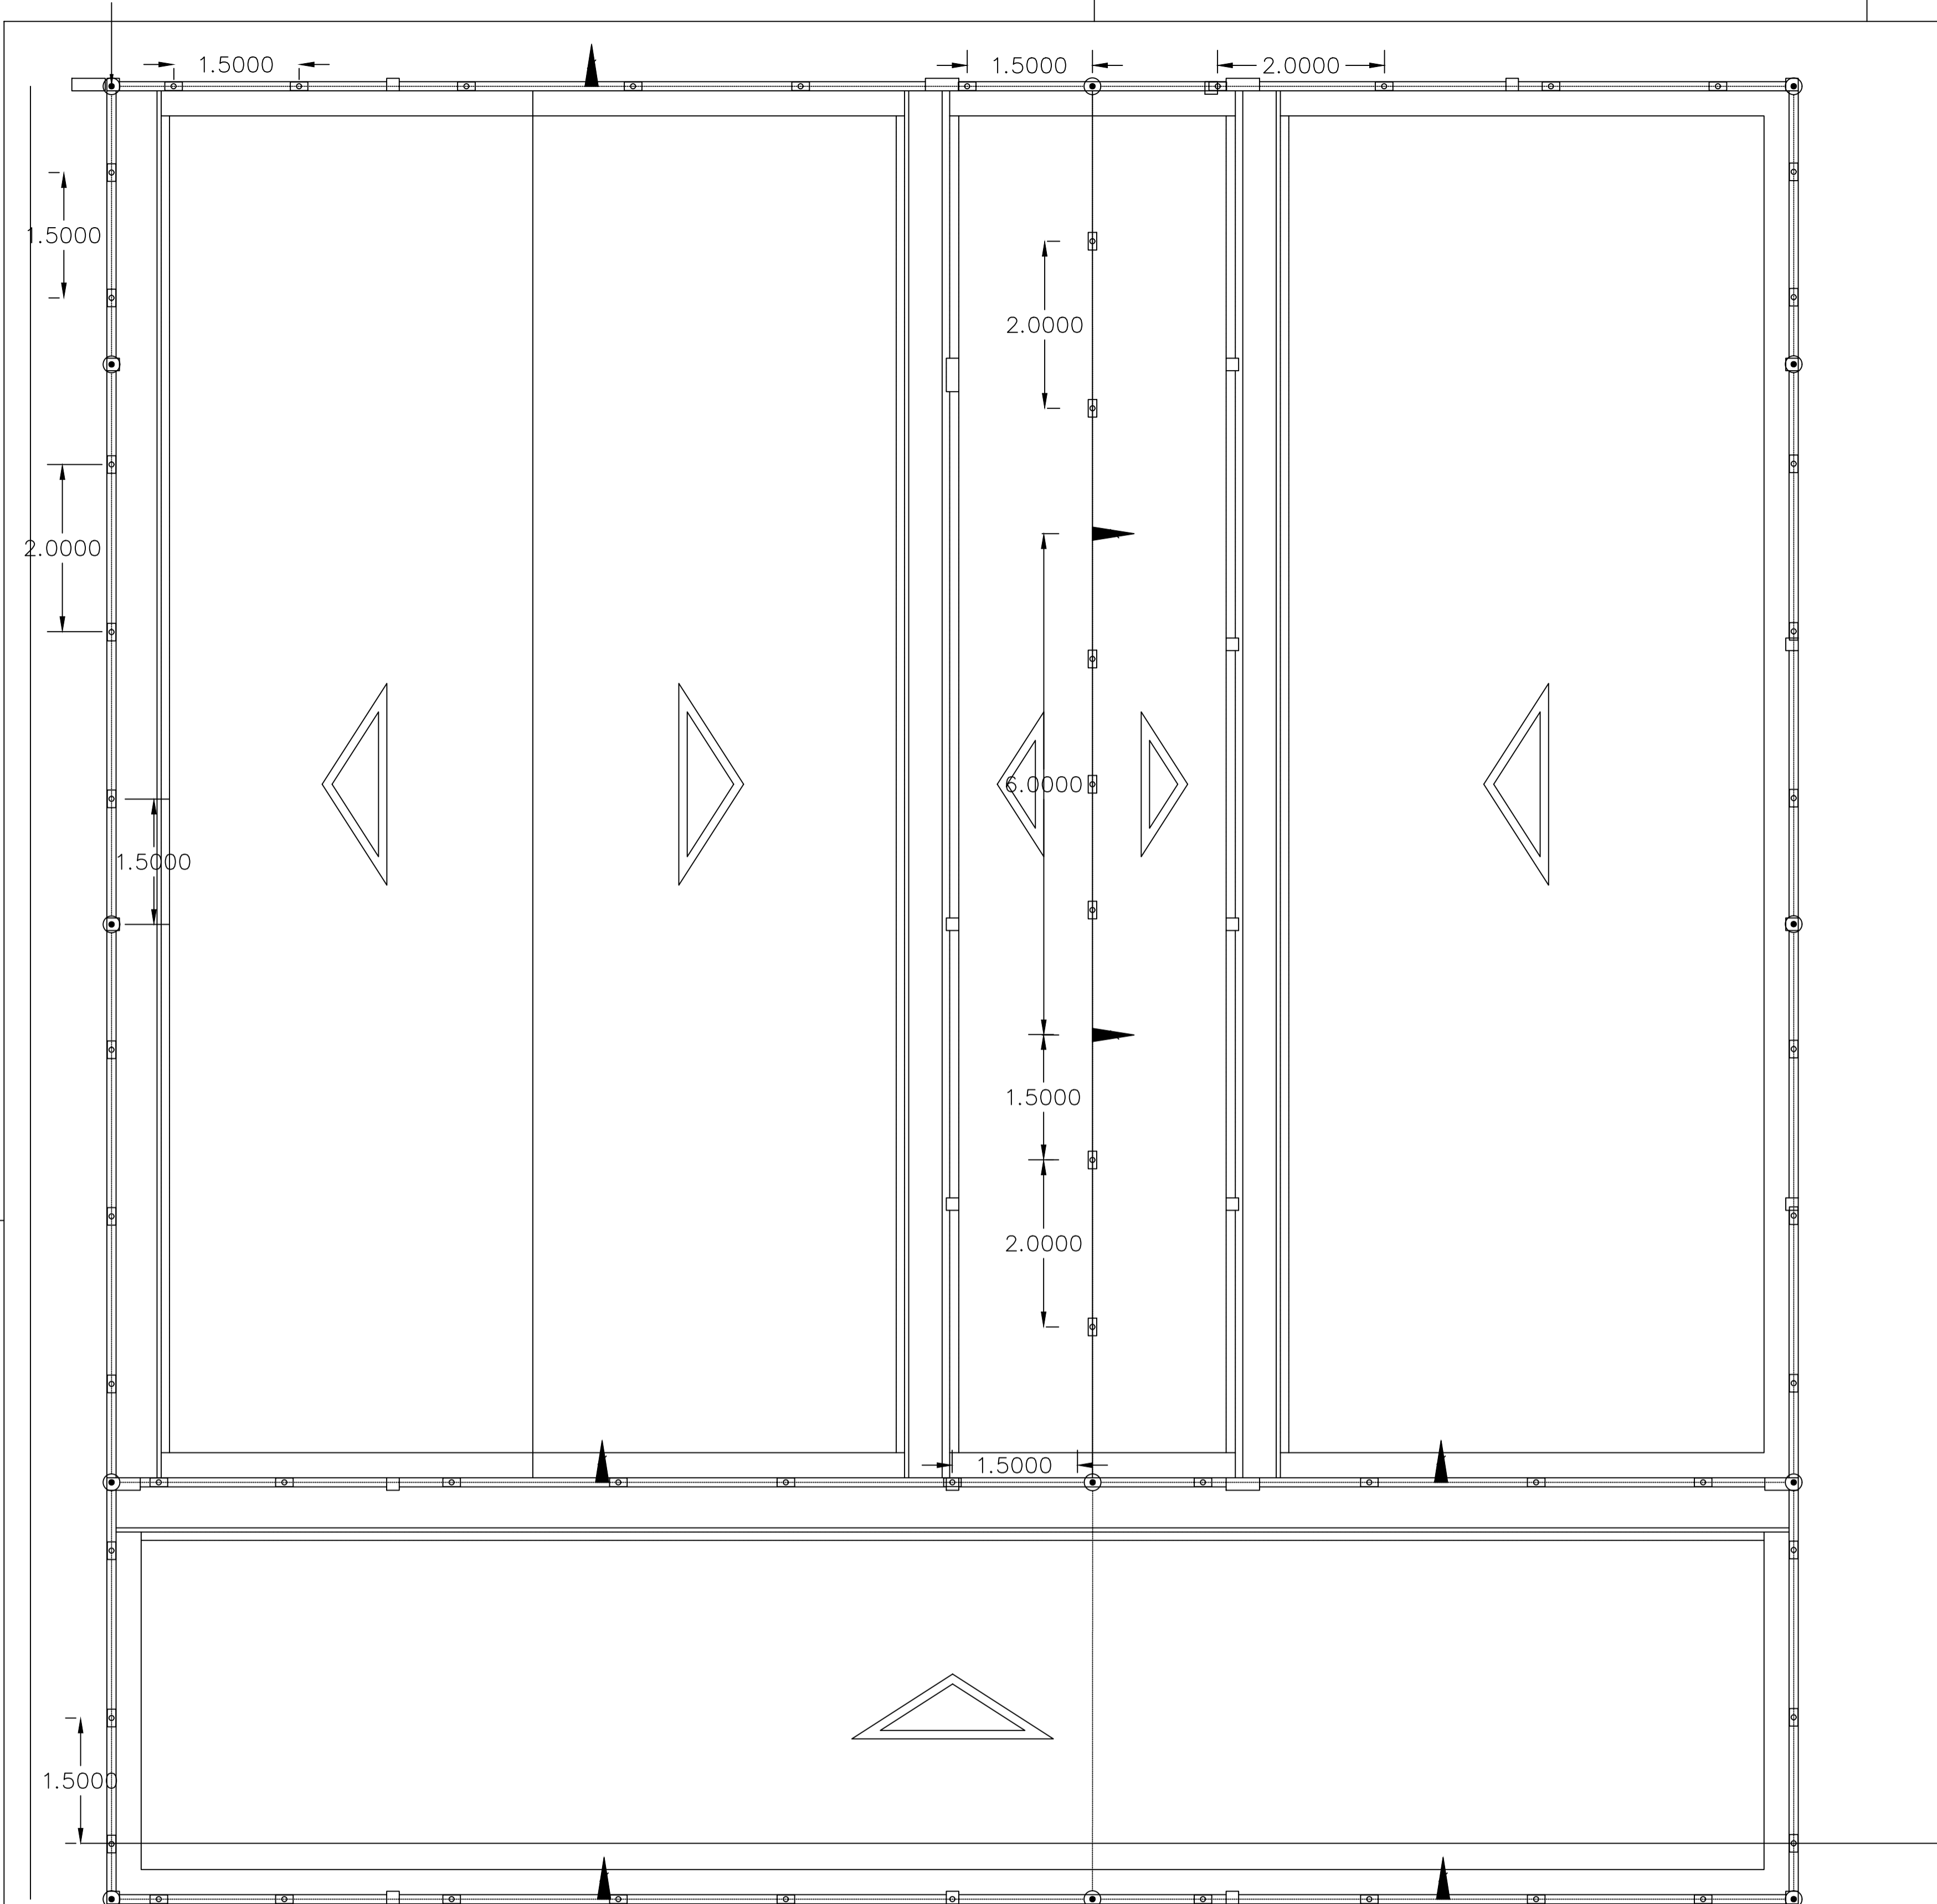

NOTAS GERAIS

LEGENDA:

- Descida sistema RE-BAR em vergalhão galvanizado \varnothing 3/8" x 3.40m - ref. TEL-760 + conector Split-Bolt latão ref. TEL 5021
- Terminal aéreo H = 350mm x \varnothing 5/16" c/ bandeira h = 50mm ref. TEL 043 + conector latão estanhado c/ porca cabos 16/35mm² ref. TEL 625 ref. TEL 241
- Suporte guia curto para aparafusar \varnothing 5/16" h = 50mm ref. TEL 241
- Solda exotérmica
- Cabo de cobre nu # 35mm² - (Para-raios) ref. TEL 5735
- RE-BAR que desce dentro do pilar

MAPA CHAVE

ITEM	REVISÃO (CONTEÚDO)	RESPONS.	DATA

"AS BUILT"

PROPRIETÁRIO:

AUTOR DO PROJETO:

DESENV. DO PROJETO:



PREFEITURA

BOMBEIROS

DEMAIS ÓRGÃOS


	PROPRIETÁRIO: EMBRAPA - EMPRESA BRASILEIRA DE PESQUISA AGROPECUÁRIA	
	PROJETO: EDIFÍCIO DE QUARENTENA VEGETAL	
ESCALA: 1:50	DISCIPLINA: SPDA	PROJETO EXECUTIVO
DATA: JUNHO/2012	CONTEÚDO: SISTEMA DE PROTEÇÃO CONTRA DESCARGAS ATMOSFÉRICAS: BLOCO 02 - ADMINISTRATIVO E LABORATÓRIOS	
VERSO:		
RESPONSÁVEL TÉCNICO: OTÁVIO MENDES	ENGENHEIRO DO PROJETO: AV. W3 NORTE (F'INAL) BRASILDF	DISCIPLINA PRONÓCIA TOTAL
DESENH. GRÁFICO: CARLOS LEÃO	AUTORES: ENGENHEIRO ELETRICISTA CARLOS RUBEN M. LEÃO - CREA 24940/DPA	
DIREITOS RESERVADOS - LEI 8772 DE 21/12/71 - A ALTERAÇÃO SEM AUTORIZAÇÃO DE SEU AUTOR, FICARÁ SUJEITA AS MEDIDAS LEGAIS CABÍVEIS. A ATERIAÇÃO DESTE PROJETO EXEM SEU AUTOR DE QUALQUER RESPONSABILIDADE POSTERIORES.		

SPDA - 004 - 007

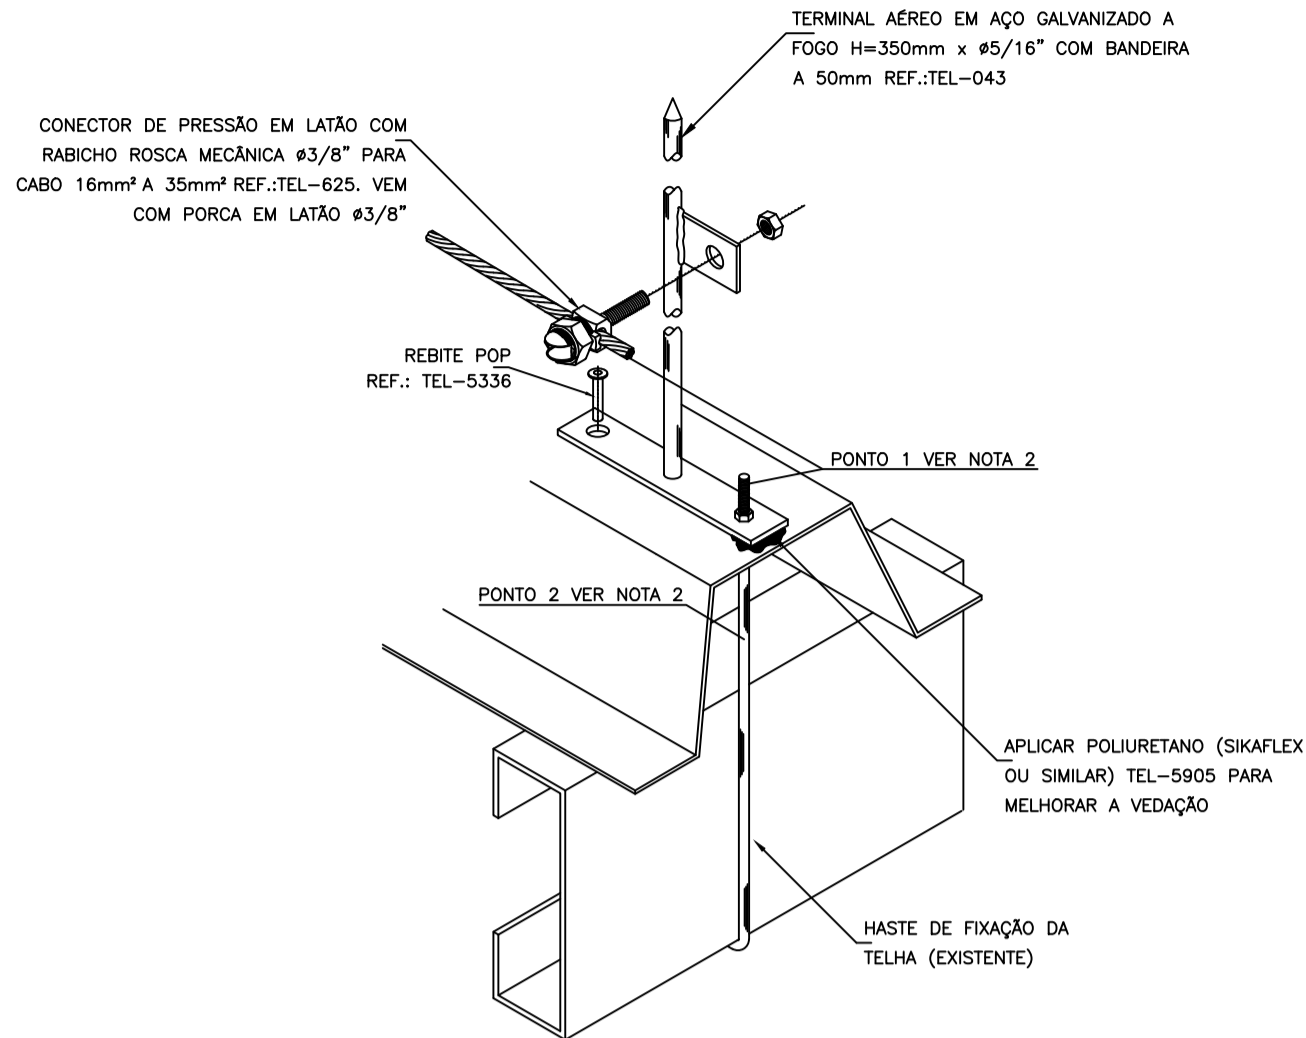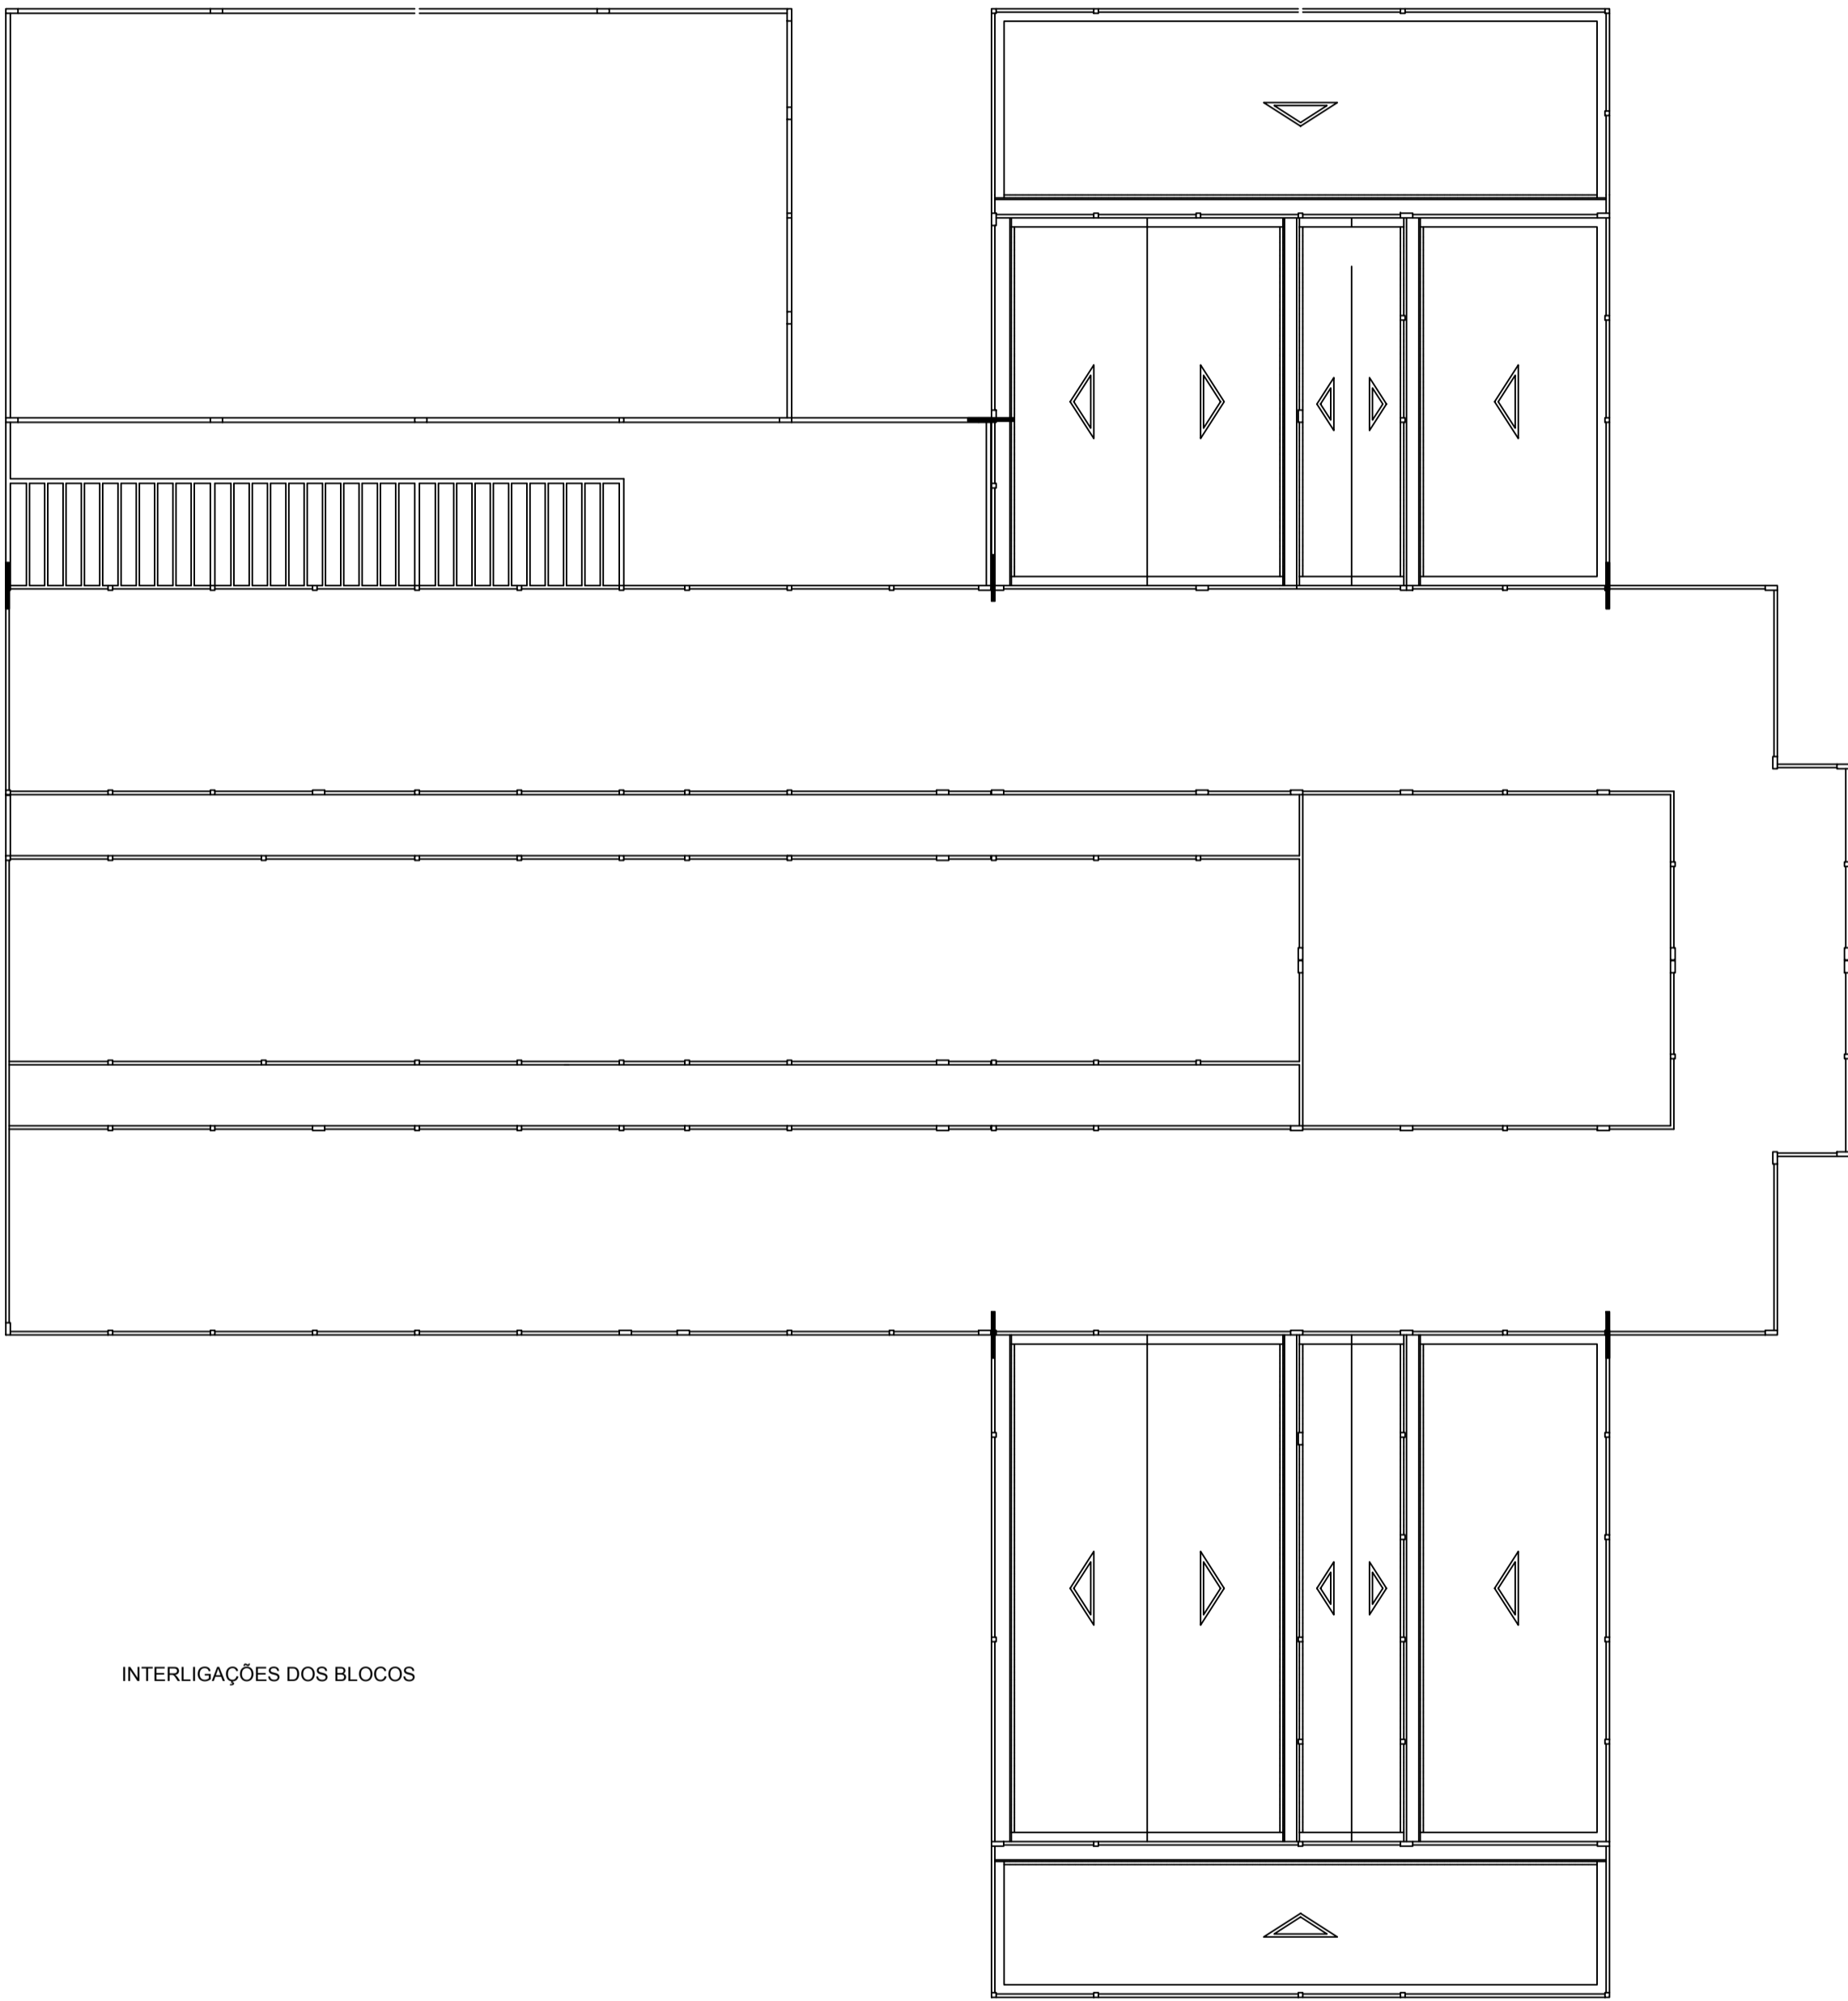


DETALHE DE FIXAÇÃO DO TERMINAL AÉREO
OU SUPORTE GUIA NA TELHA METÁLICA

DETALHE 1
SEM ESCALA

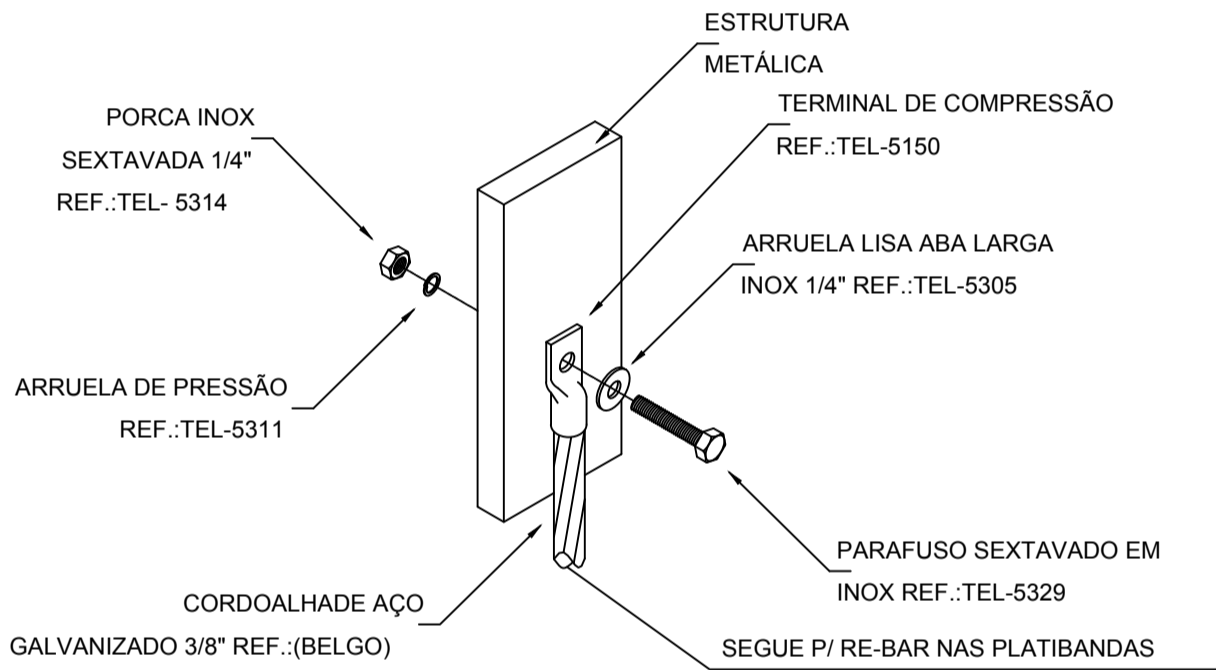

DETALHE DA CONEXÃO DE
ESTRUTURAS METÁLICAS

DETALHE 1
SEM ESCALA

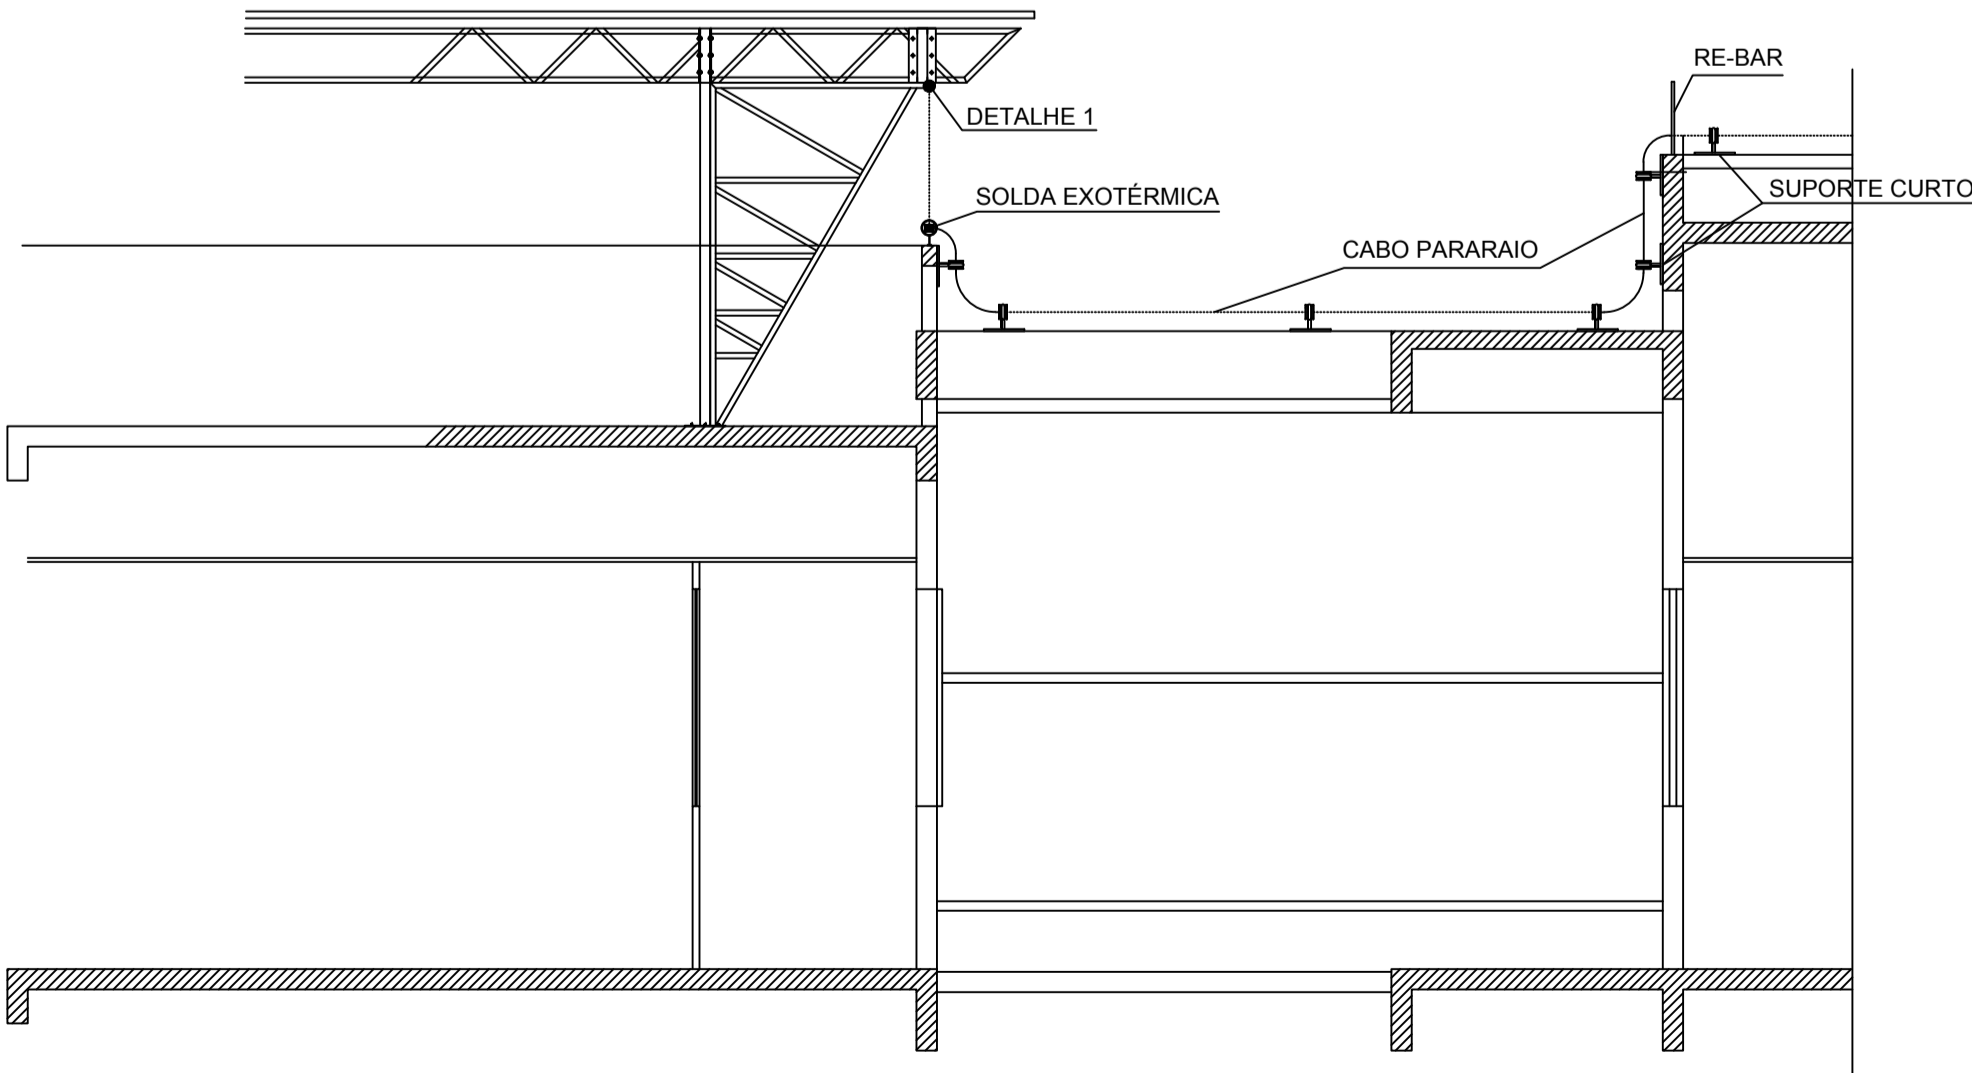

NOTAS GERAIS

1 - TODOS OS SUPORTES DE SUSTENTAÇÃO DA ESTRUTURA METÁLICA DA COBERTURA DEVERÃO SER CONETADAS AO SISTEMA DE PROTEÇÃO CONTRA DESCARGAS ATMOSFÉRICAS NOS PONTOS INDICADOS NO DESENHO COM A APLICAÇÃO DO DETALHE 1

2 - AS HASTES DE FIXAÇÃO DAS TELHAS NA TERÇA MAIS PROXIMA ONDE EXISTIR RE-BAR PARA CONDUÇÃO AO ATERRAMENTO, DEVERÃO SER CONECTADAS NOS SEGUINTES PONTOS: 1 - NA PARTE SUPERIOR (SOBRE A TELHA) AO CABO PARARAIO UTILIZANDO-SE CABO NU # 35mm² E SOLDA EXOTÉRMICA. 2 - NA PARTE INFERIOR DA TELHA AO RE-BAR UTILIZANDO-SE CABO NU # 35 mm² E SOLDA EXOTÉRMICA.

3 - DEVERÃO SER OBSERVADAS COM O MÁXIMO RIGOR TODAS AS CONDIÇÕES TÉCNICAS CONFORME ESPECIFICAÇÃO

ITEM	REVISÃO (CONTEÚDO)	RESPONS.	DATA

"AS BUILT"







PROPRIETÁRIO:

AUTOR DO PROJETO:

DESENV. DO PROJETO:

PREFEITURA	BOMBEIROS
DEMAIS ÓRGÃOS	

	PROPRIETÁRIO: EMBRAPA - EMPRESA BRASILEIRA DE PESQUISA AGROPECUÁRIA							
	PROJETO: EDIFÍCIO DE QUARENTENA VEGETAL							
DISCIPLINA: SPDA	FASE: EXECUTIVO							
ESCALA: S/ ESCALA	CONTEÚDO: SISTEMA DE PROTEÇÃO CONTRA DESCARGAS ATMOSFÉRICAS: DETALHES DE INTERLIGAÇÃO DOS BLOCOS							
DATA: JUNHO2012	DIREITOS RESERVADOS - LEI 9772 DE 21/10/71. A ALTERAÇÃO SEM AUTORIZAÇÃO DE SEU AUTOR, FICARÁ SUJEITA ÀS MEDIDAS LEGAIS CABÍVEIS. A ALTERAÇÃO DESTES PROJETOS EXIME SEU AUTOR DE QUALQUER RESPONSABILIDADES POSTERIORES.							
VESTIO:	RESPONSÁVEL TÉCNICO: OTÁVIO MENDES	<table><tr><td>DISCIPLINA</td><td>PROJETO</td><td>TOTAL</td></tr><tr><td colspan="3">SPDA - 006 - 007</td></tr></table>	DISCIPLINA	PROJETO	TOTAL	SPDA - 006 - 007		
DISCIPLINA	PROJETO		TOTAL					
SPDA - 006 - 007								
DESENV. GRÁFICO: CARLOS LEÃO	AUTORES: ENGRº ELETRICISTA CARLOS RUBEM LEÃO - CREA 2.484-D/PA							

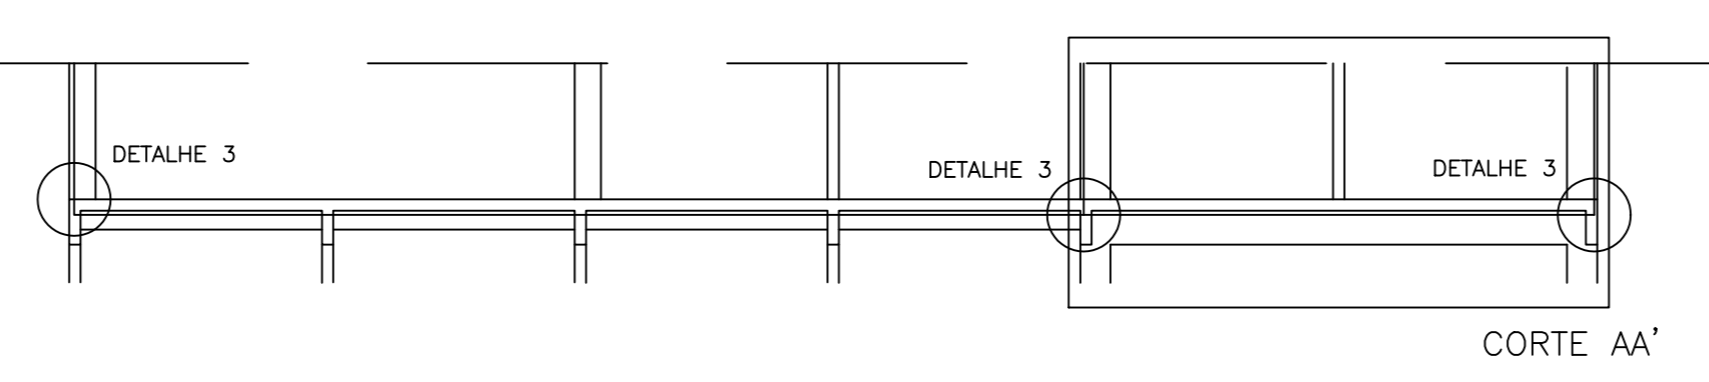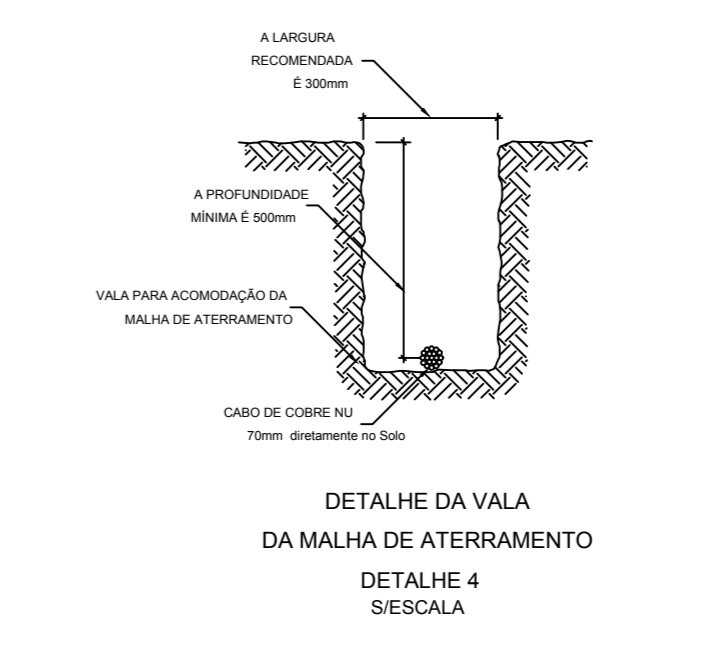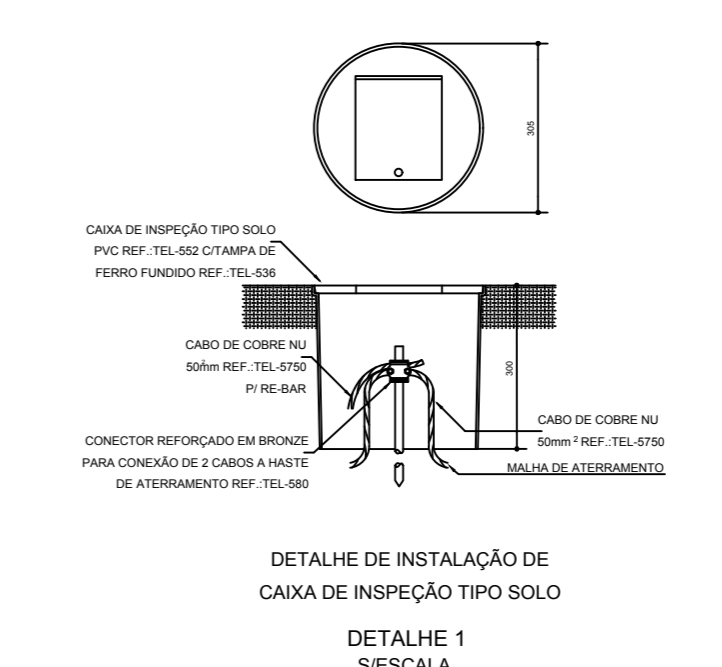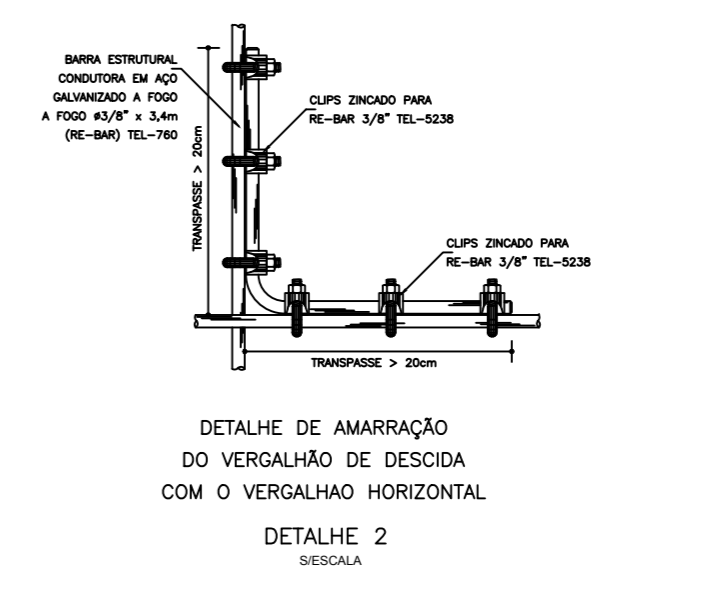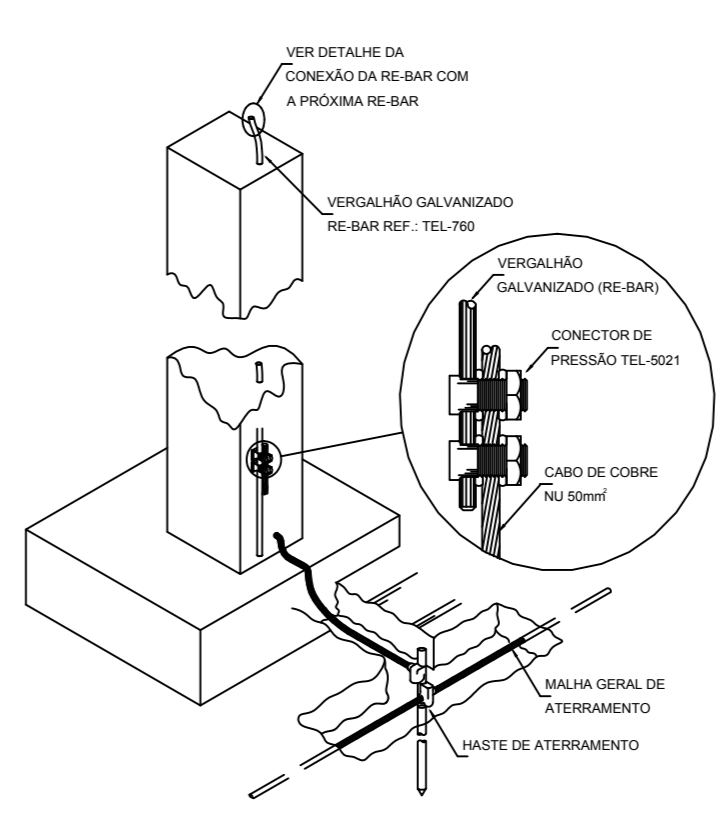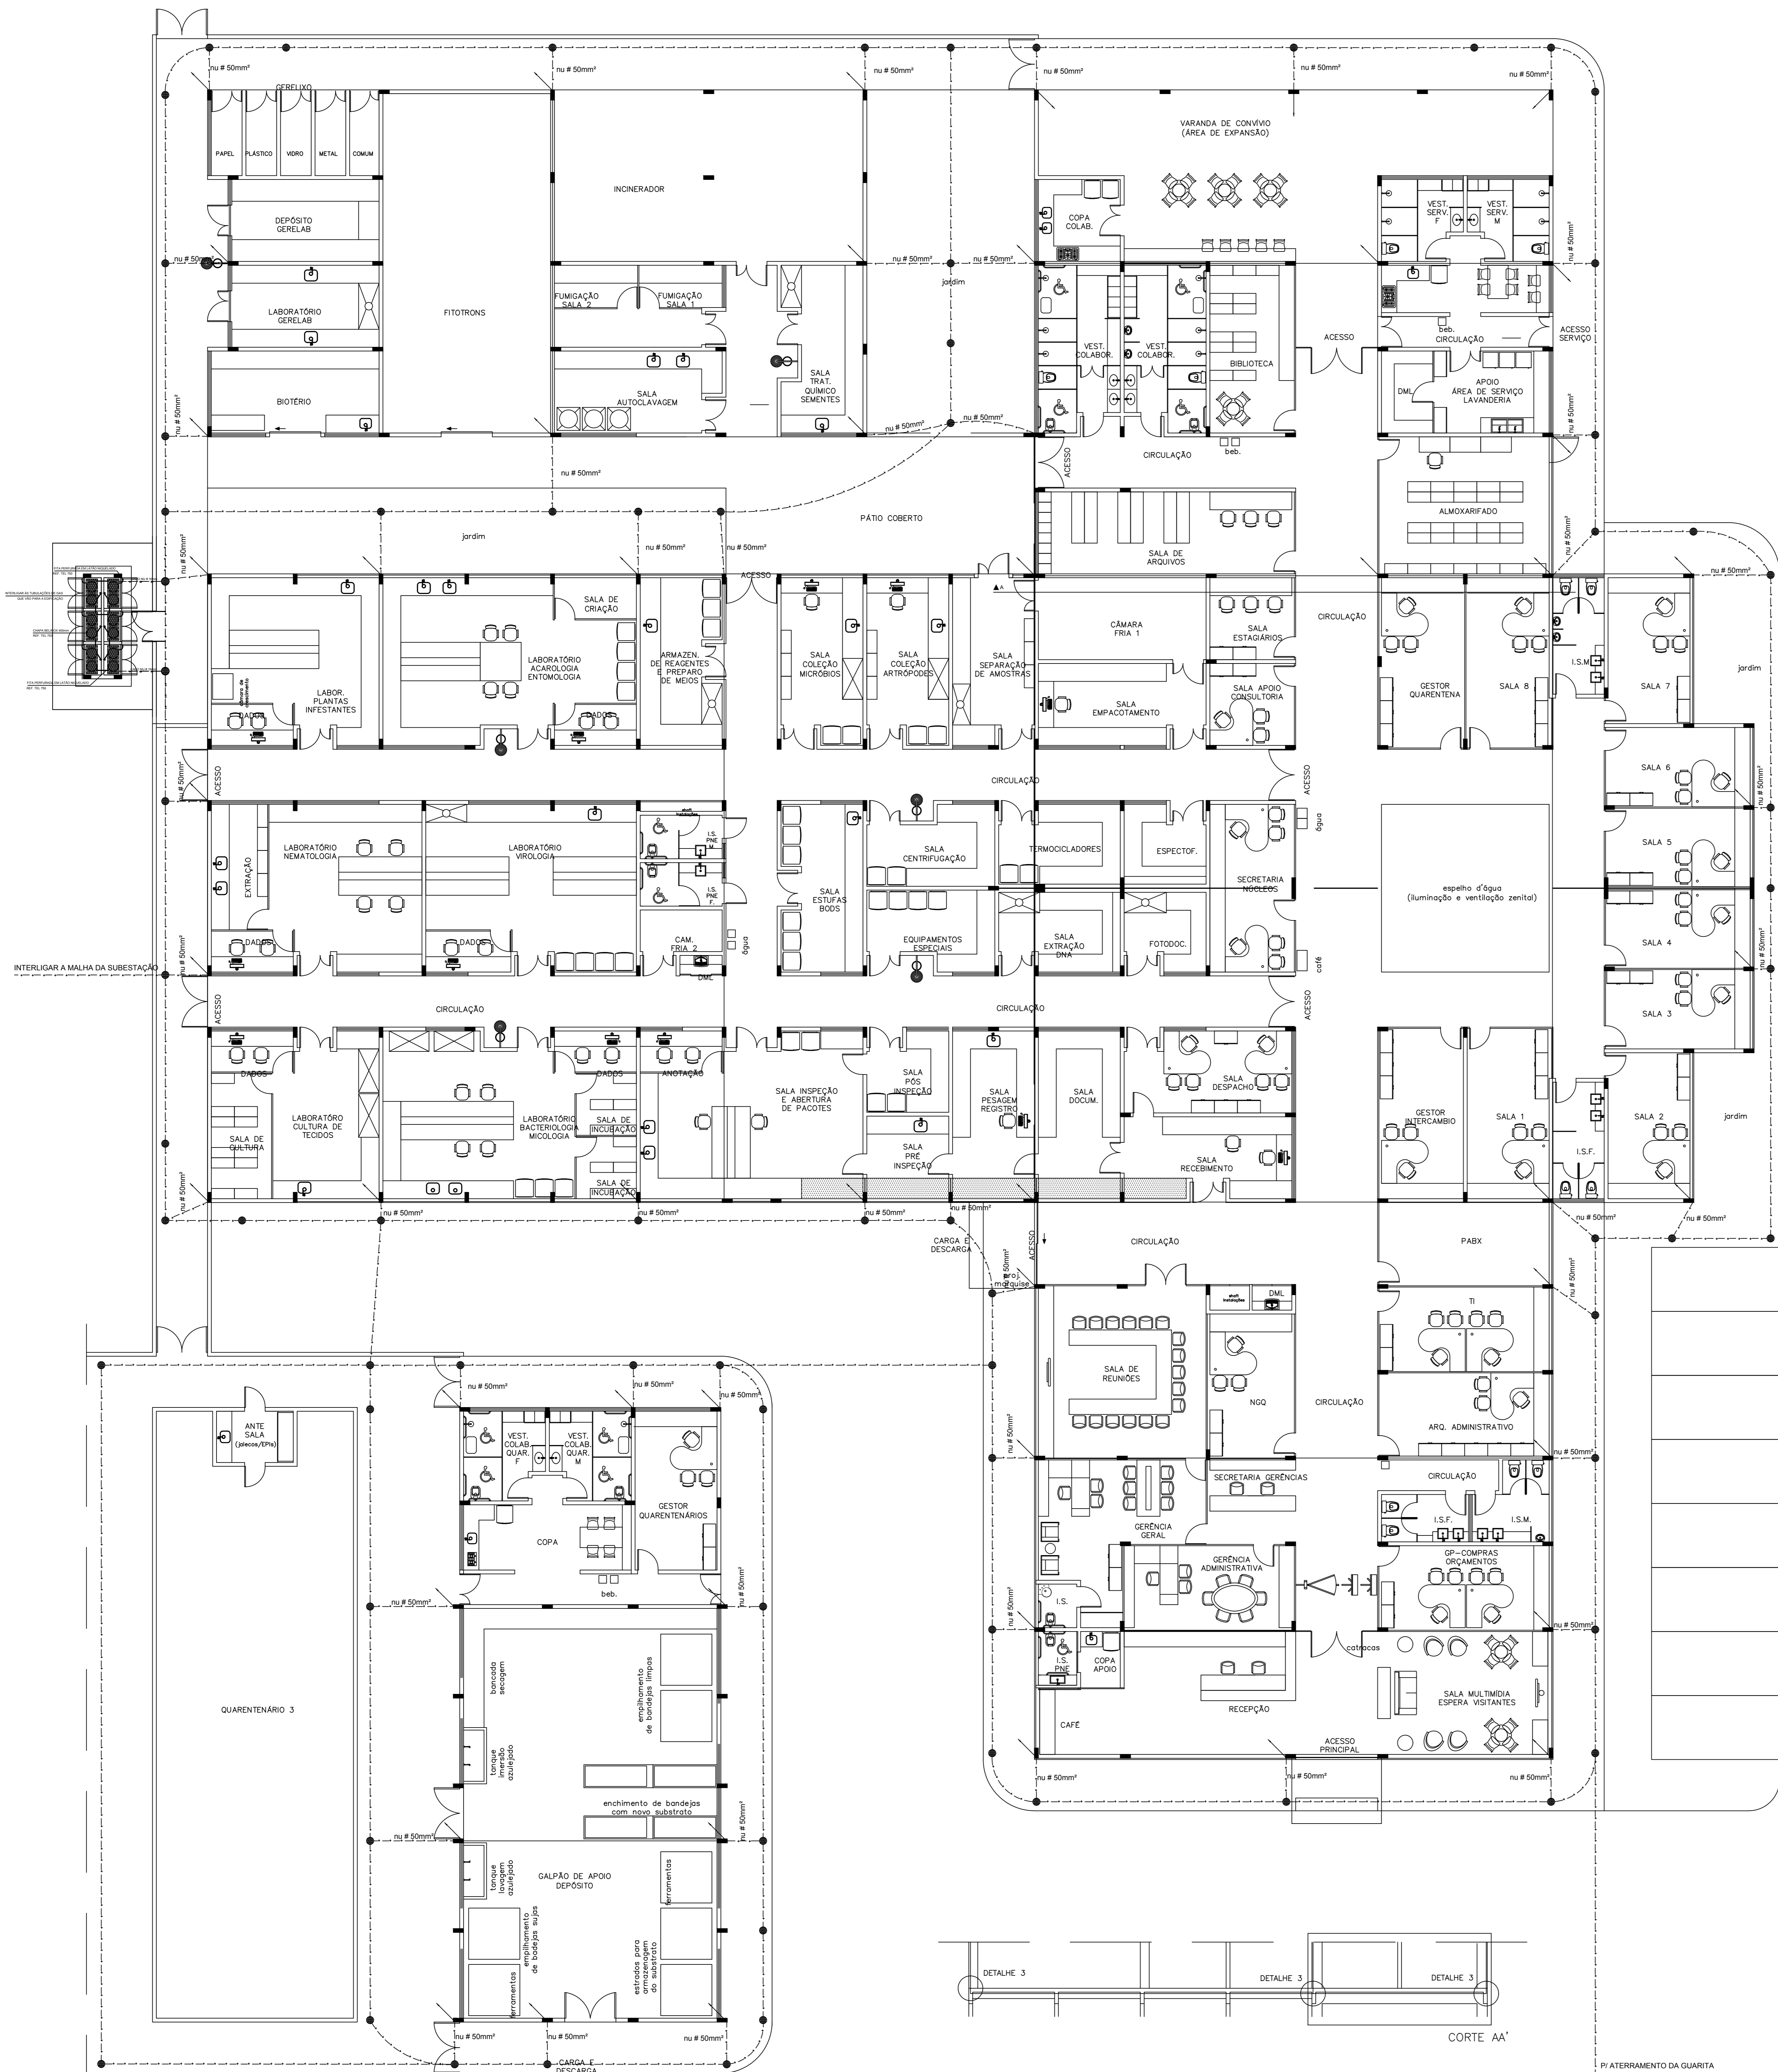

NOTAS GERAIS

- LEGENDA:
- Caixa de inspeção tipo solo D = 300mm x 300mm o tampa reforçada em ferro fundido - ref. TEL. 902 - 536
 - Cabo de cobre nu diâmetro enterrado no solo - não indicado # 70mm²
 - Barras rebordadas de aço galvanizado a fogo D = 38" x 3,40m - RE-BAR
 - RE-BAR que rode pelo pilar

ITEM	REVISÃO (CONTEÚDO)	RESPONS.	DATA

"AS BUILT"

PROPRIETÁRIO: _____

AUTOR DO PROJETO: _____

DESENV. DO PROJETO: _____

PREFEITURA	BOMBEIROS
	DEMAIS ÓRGÃOS

Embrapa	PROPRIETÁRIO: EMBRAPA - EMPRESA BRASILEIRA DE PESQUISA AGROPECUÁRIA	
	PROJETO: EDIFÍCIO DE QUARENTENA VEGETAL	
	EXECUTIVO: SPDA	
	COORDENADOR: SISTEMA DE PROTEÇÃO CONTRA DESCARGAS ATMOSFÉRICAS - DETALHES DE INTERLIGAÇÃO DOS BLOCOS MALHA DE ATERRAMENTO	
	PROJETO: SPDA	
