




LAYOUT SALA DE COMUNICAÇÃO

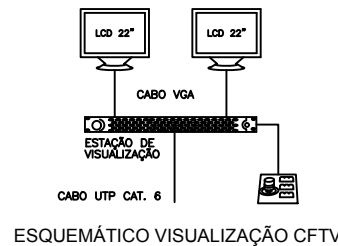


ESQUEMÁTICO VISUALIZAÇÃO CFTV

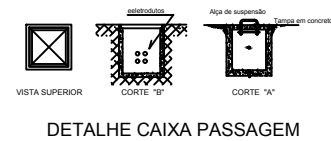


DETALHE CAIXA PASSAGEM

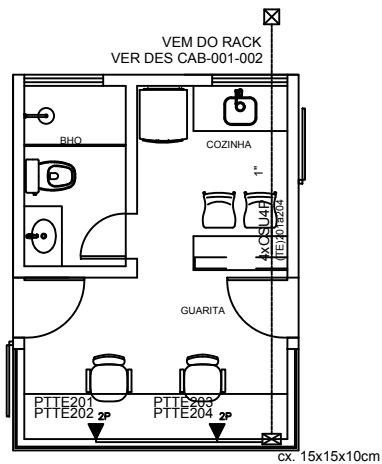

GUARITA

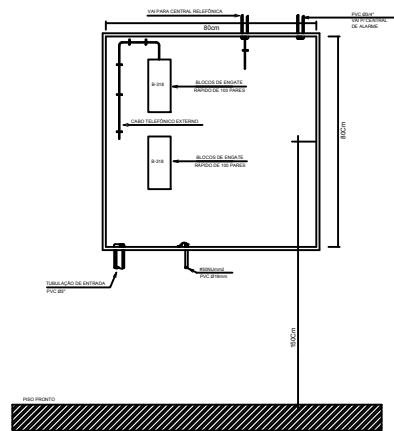

ESQUEMÁTICO DO DG

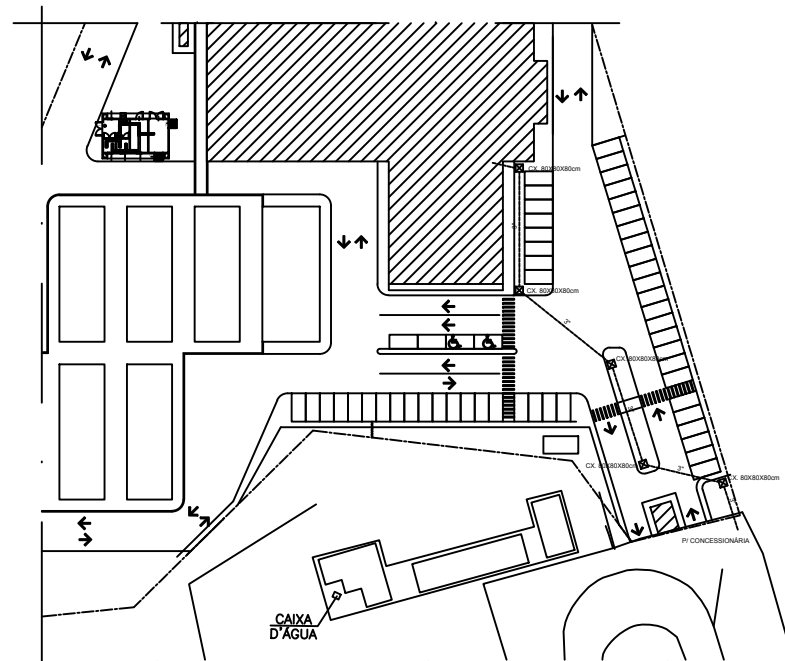

RAMAL DE ENTRADA

CONTROLE DE ALTERAÇÕES		
Nº REVISÃO	DATA	DESCRIÇÃO DA ALTERAÇÃO
"AS BUILT"		
ENDEREÇO: Pq. B. 001, Avenida W3 Norte, F. 001, 1.º Andar - Brasília		
PROPRIETÁRIO: EMPRESA BRASILEIRA DE PESQUISA AGROPECUÁRIA - EMBRAPA		
PROJETO CABEAMENTO ESTRUTURADO - AS BUILT		
ÁREA (M²)	DETALHES COMUNICAÇÃO	02/02
	SALA PABX / GUARITA	
Área Total	Área Útil	Área Coberta