



PLANTA DE IMPLANTAÇÃO
ESCALA 1:100




FILTRO E RESERVATÓRIO E ÁGUAS PLUVIAIS
(VER DETALHES NA PRANCHA 03/04)

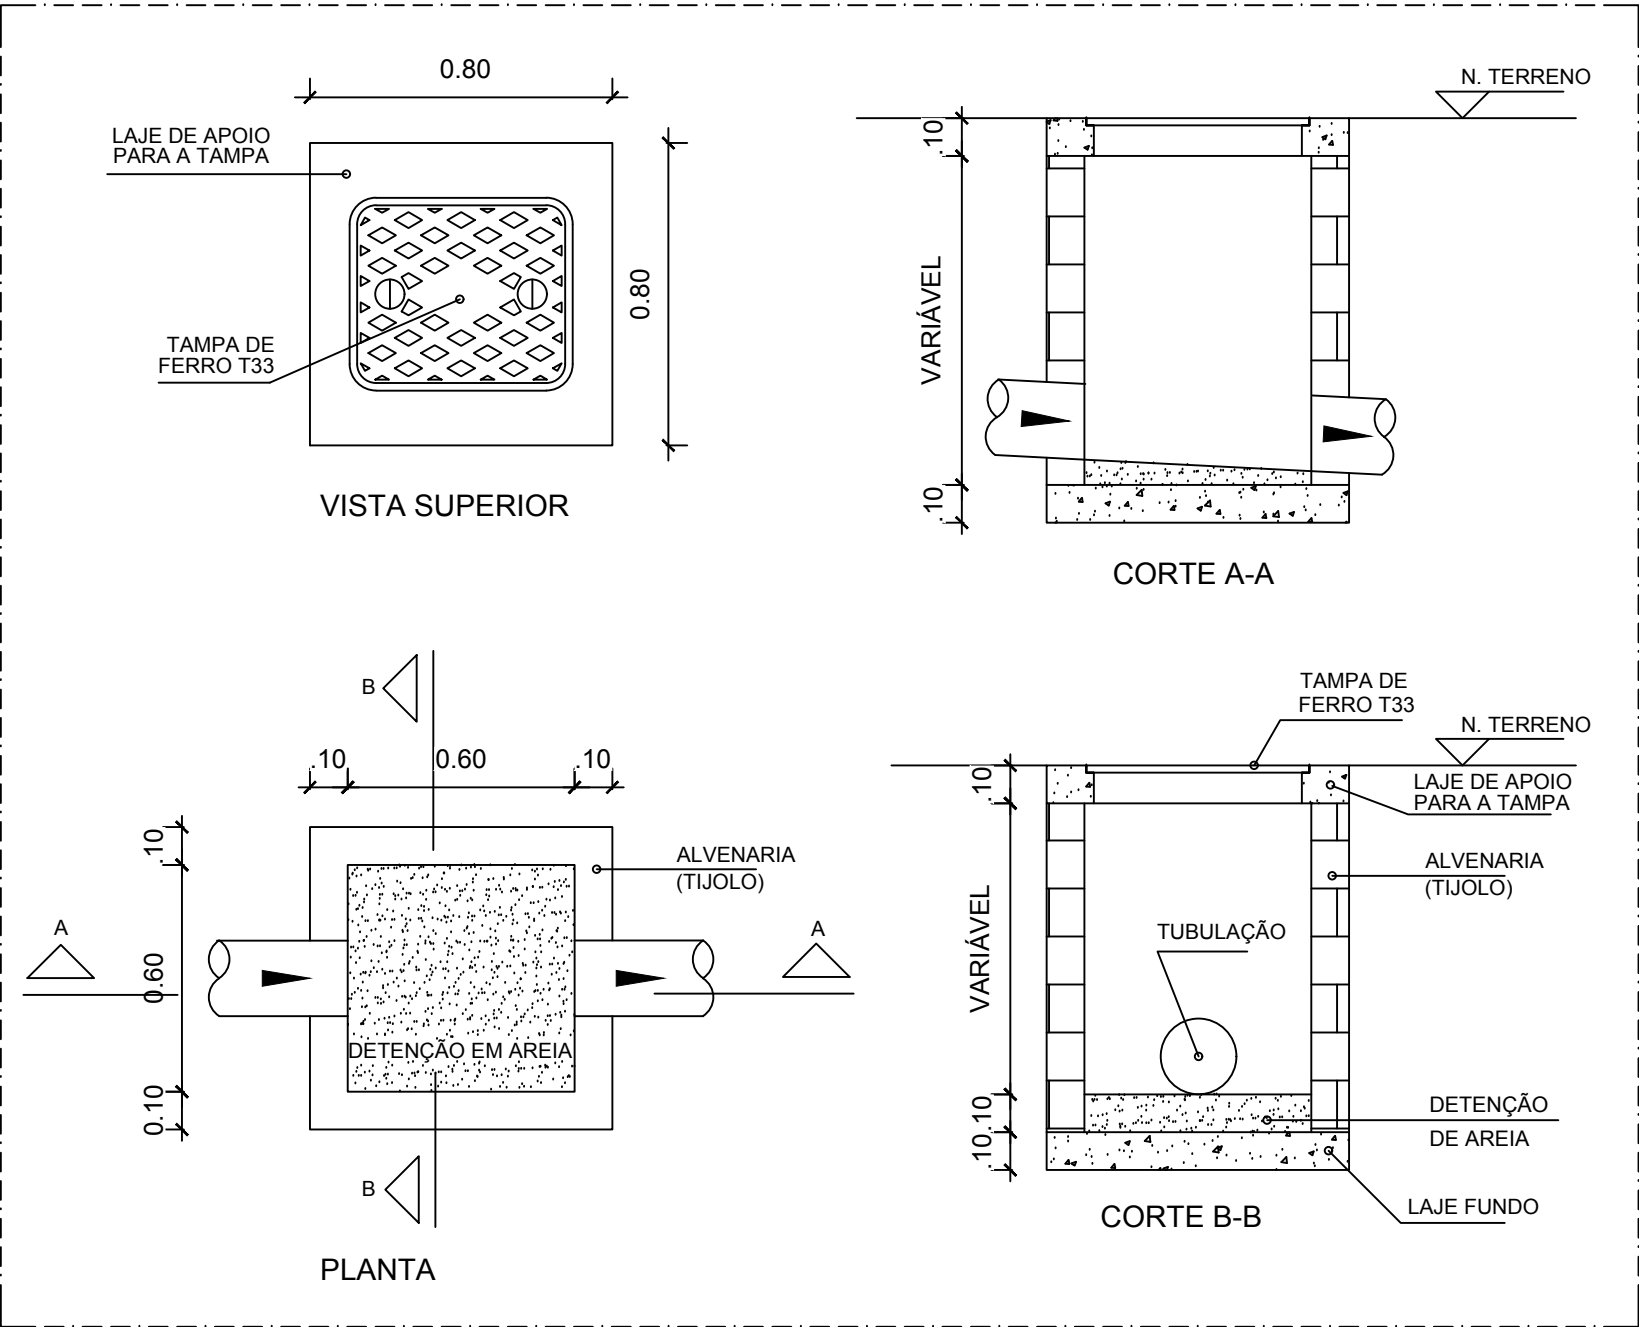


DETALHE - CAIXA DE AREIA
ESCALA 1:20

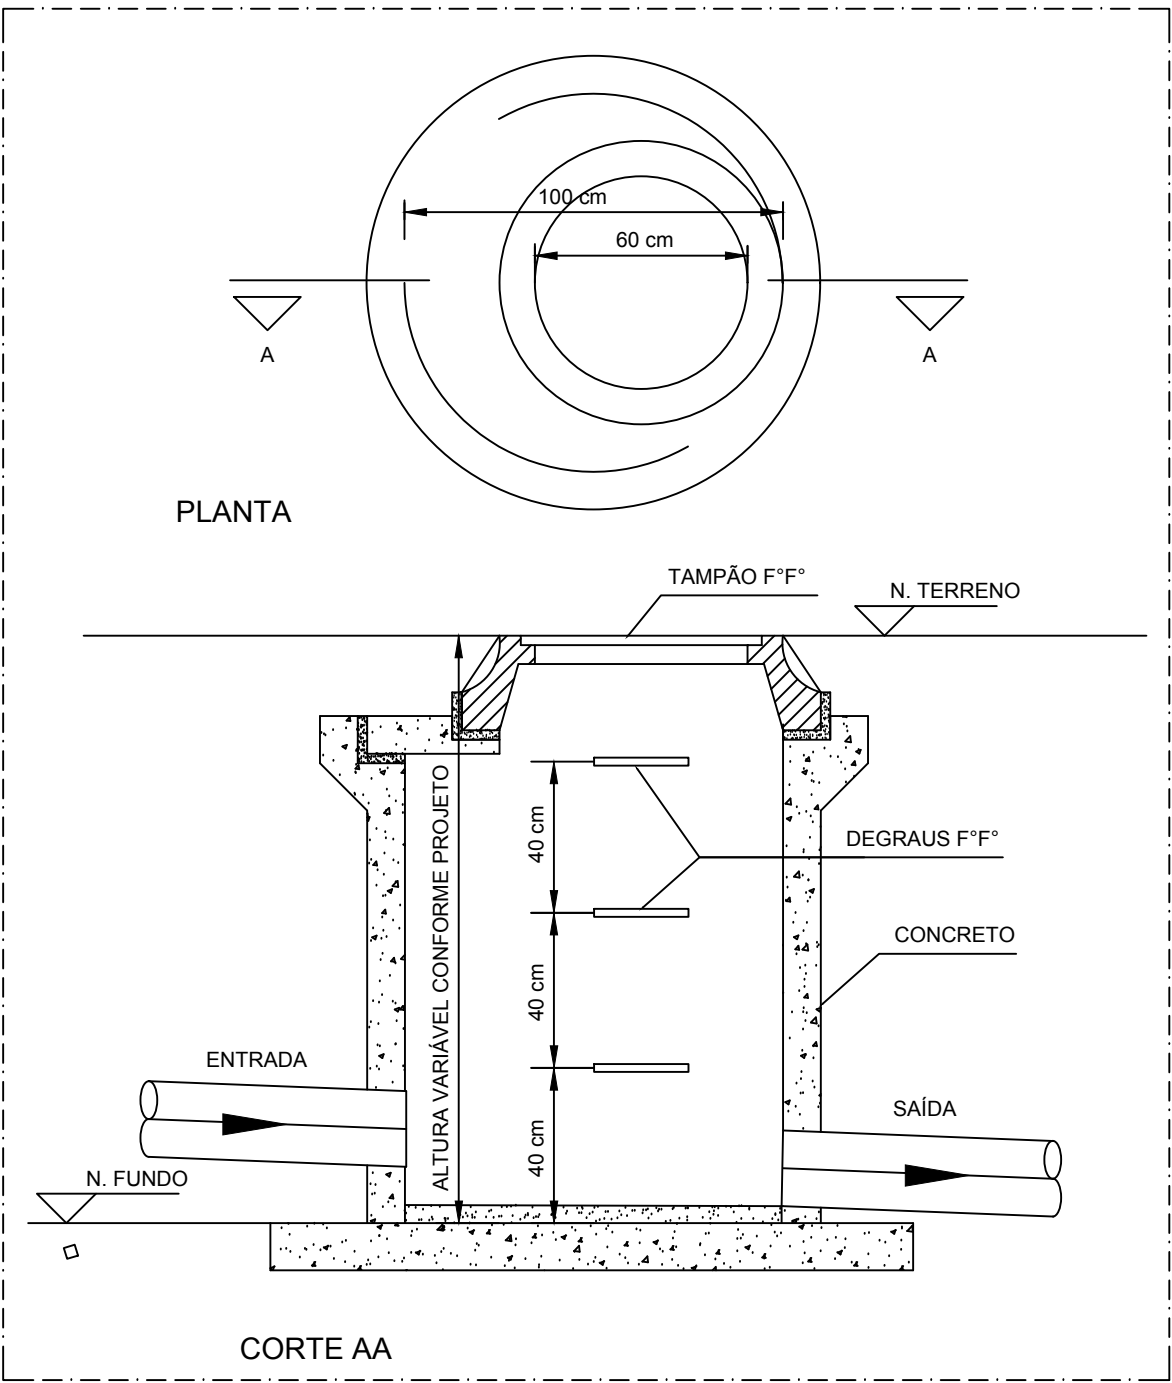

DETALHE - POÇO DE VISITA
ESCALA 1:20

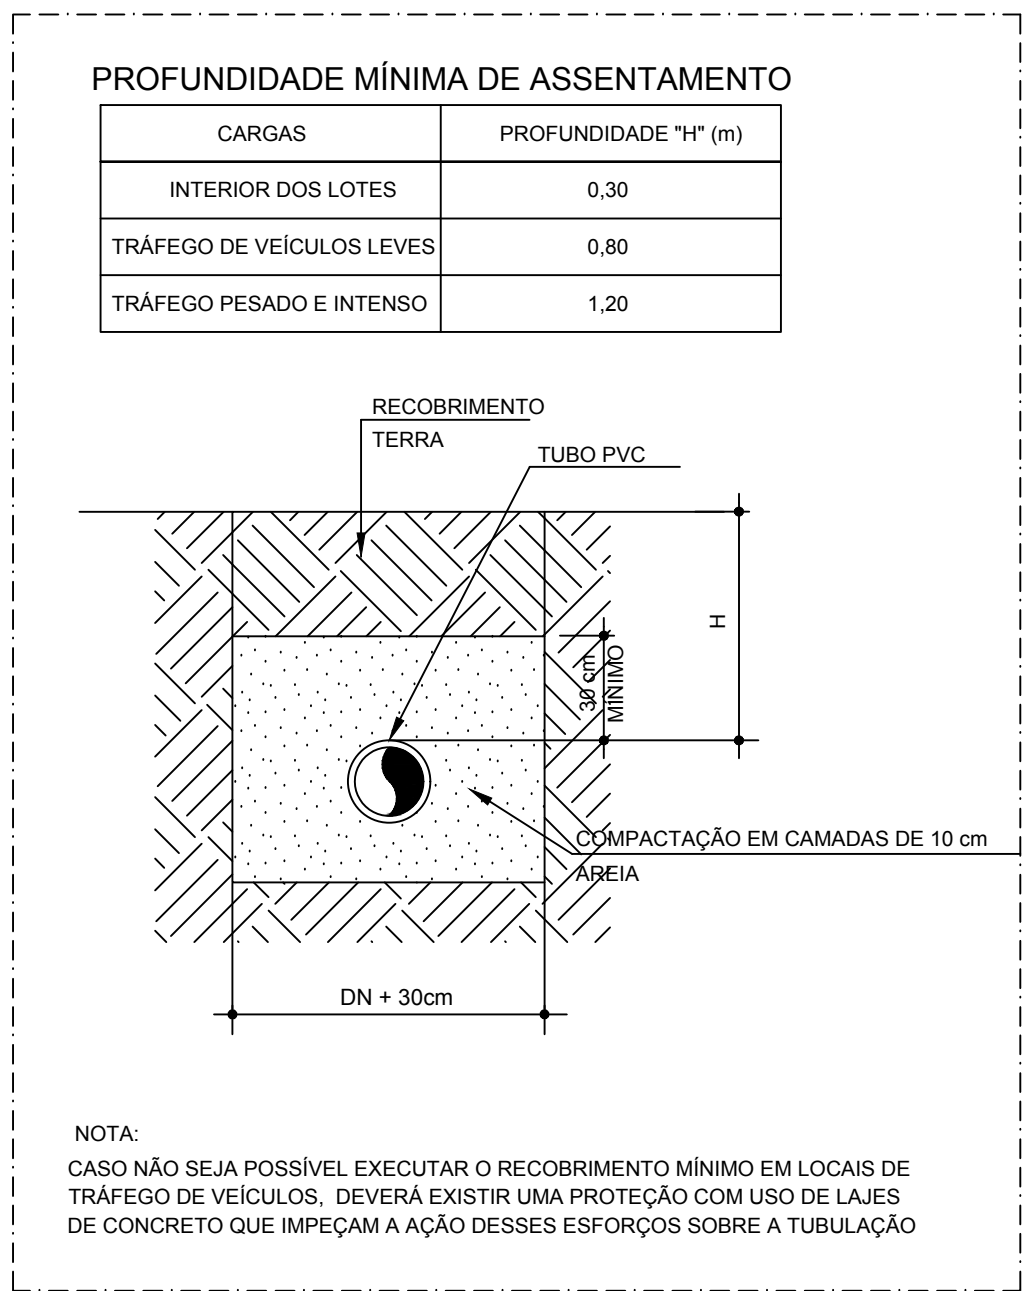

DETALHE - VALA PARA ASSENTAMENTO
DA TUBULAÇÃO ENTERRADA
SEM ESCALA

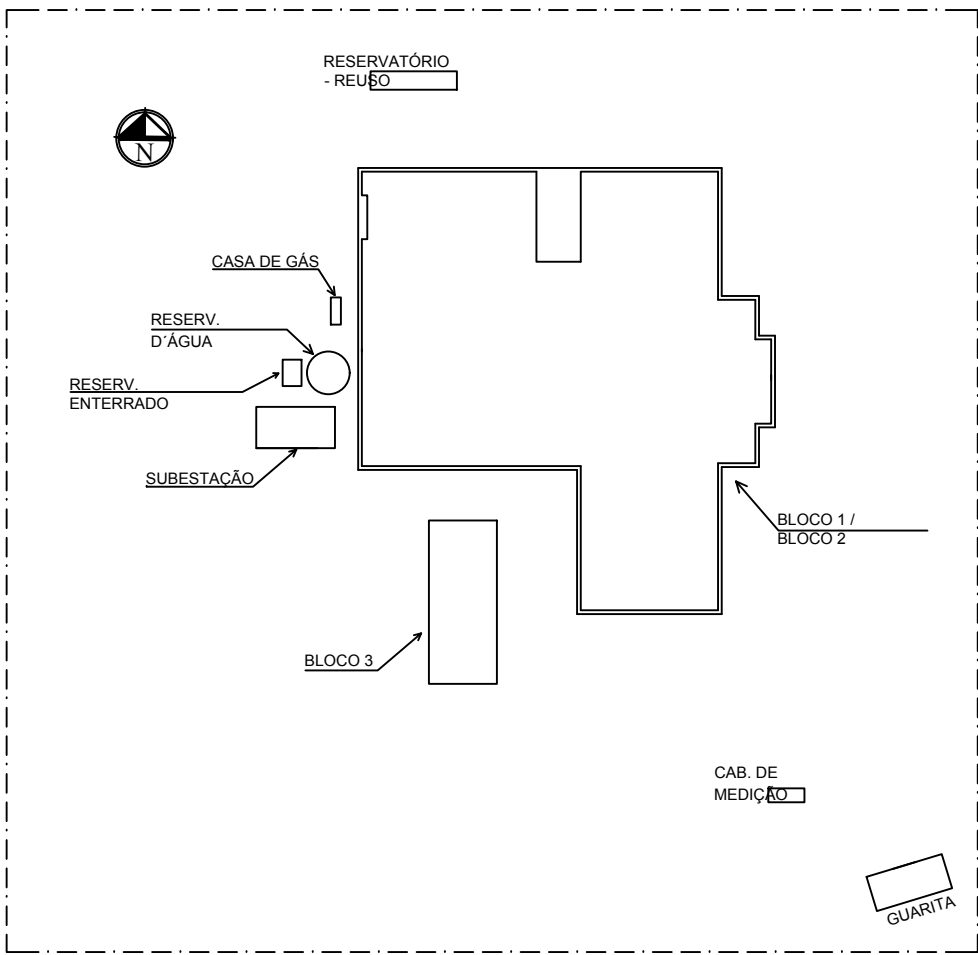

MAPA CHAVE
SEM ESCALA

- CONDUTOR HORIZONTAL - TUBULAÇÃO EM PVC
- CONDUTOR HORIZONTAL - TUBULAÇÃO EM CONCRETO
- CA - CAIXA DE AREIA EM ALVENARIA 60x60 cm
- PV - POÇO DE VISITA Ø100 cm
- DESCIDAS - CONDUTOR VERTICAL
- RA - RALO ABACAXI
- GR - GRELHA COM PORTA GRELHA

OBSERVAÇÕES "AS BUILT":
1 - AS CAIXAS DE AREIA EXTERNAS NÃO FORAM EXECUTADAS;
2 - AS TUBULAÇÕES EXTERNAS NÃO FORAM EXECUTADAS.

CONTROLE DE ALTERAÇÕES:

Nº REVISÃO	DATA	DESCRIÇÃO DA ALTERAÇÃO

"AS BUILT"

OBRA: Sede da Embrapa Quarentena Vegetal - EMBRAPA / DF
ENDEREÇO: PqEB s/nº Avenida W5 Norte (Final), Asa Norte - Brasília
PROPRIETÁRIO: EMPRESA BRASILEIRA DE PESQUISA AGROPECUÁRIA - EMBRAPA
AUTORES DO PROJETO: JOÃO DOURADO FILHO
RESPONSÁVEIS TÉCNICOS: KELLY C. P. ARAÚJO

PROPRIETÁRIO: _____


AUTOR DO PROJETO E RESPONSÁVEL TÉCNICO: _____

AUTOR DO PROJETO E RESPONSÁVEL TÉCNICO: _____


REDA: _____


CREA: _____

DETA: _____

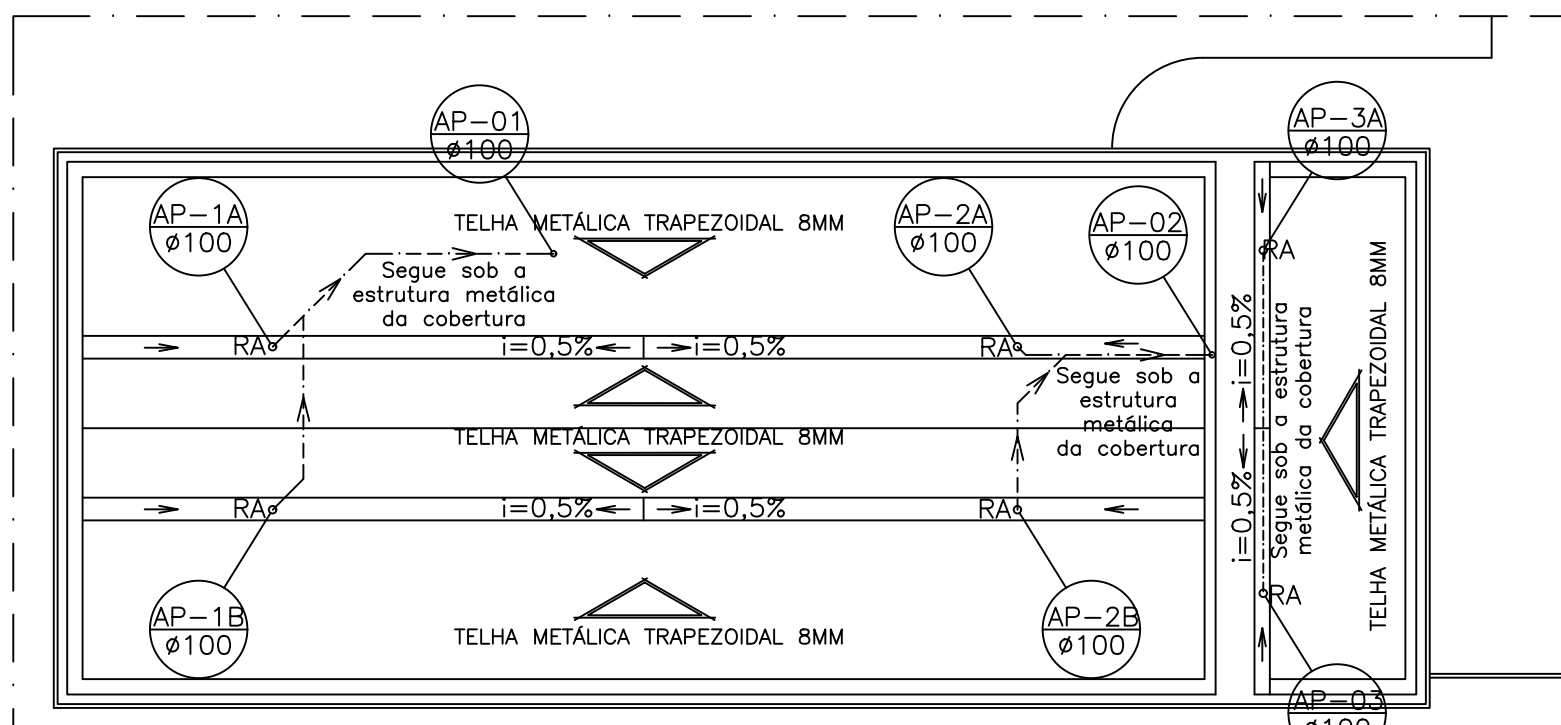

GUARITA - COBERTURA
ESCALA 1:100

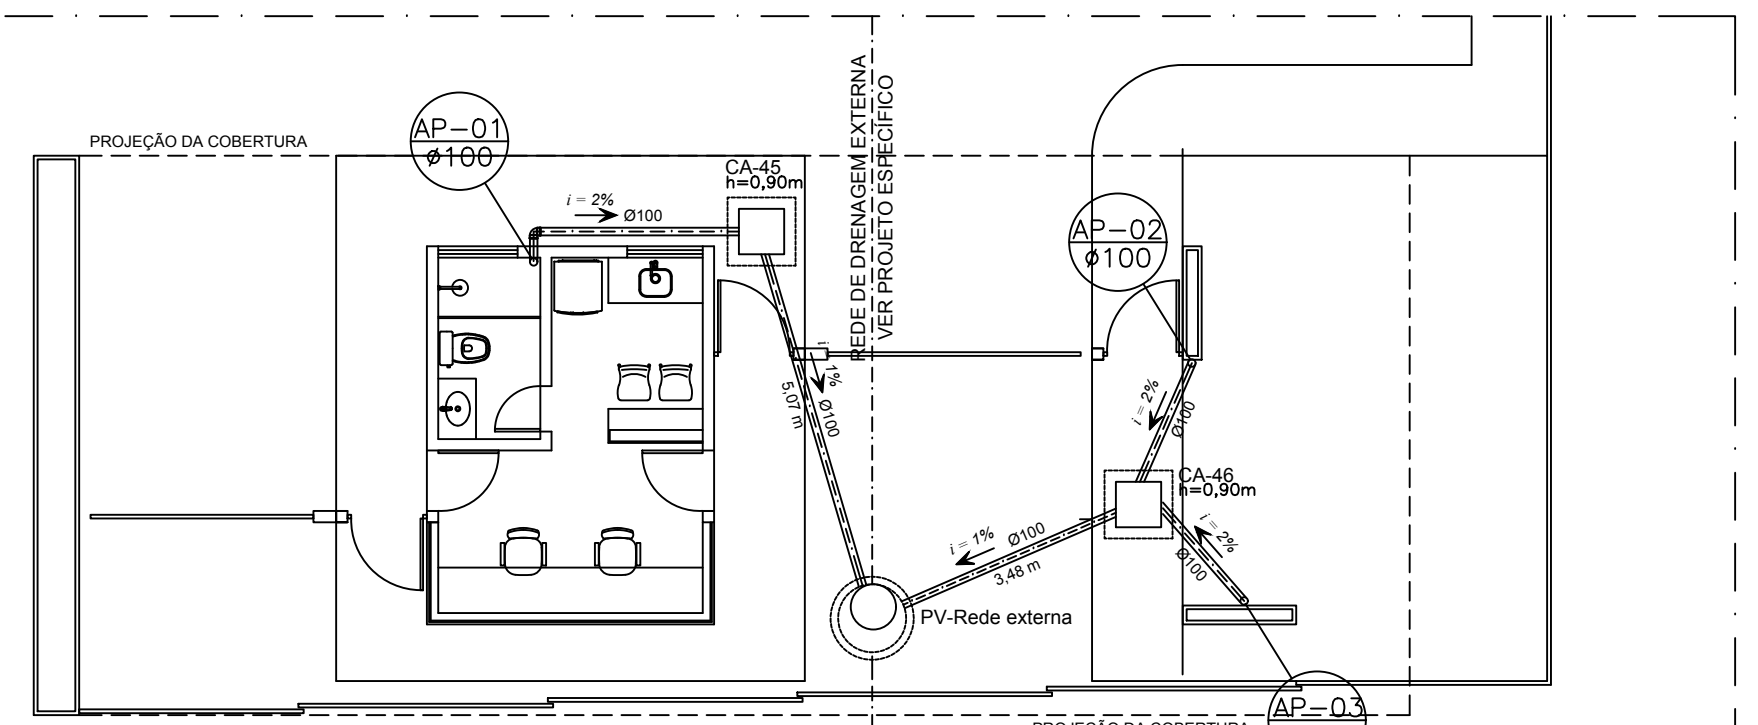

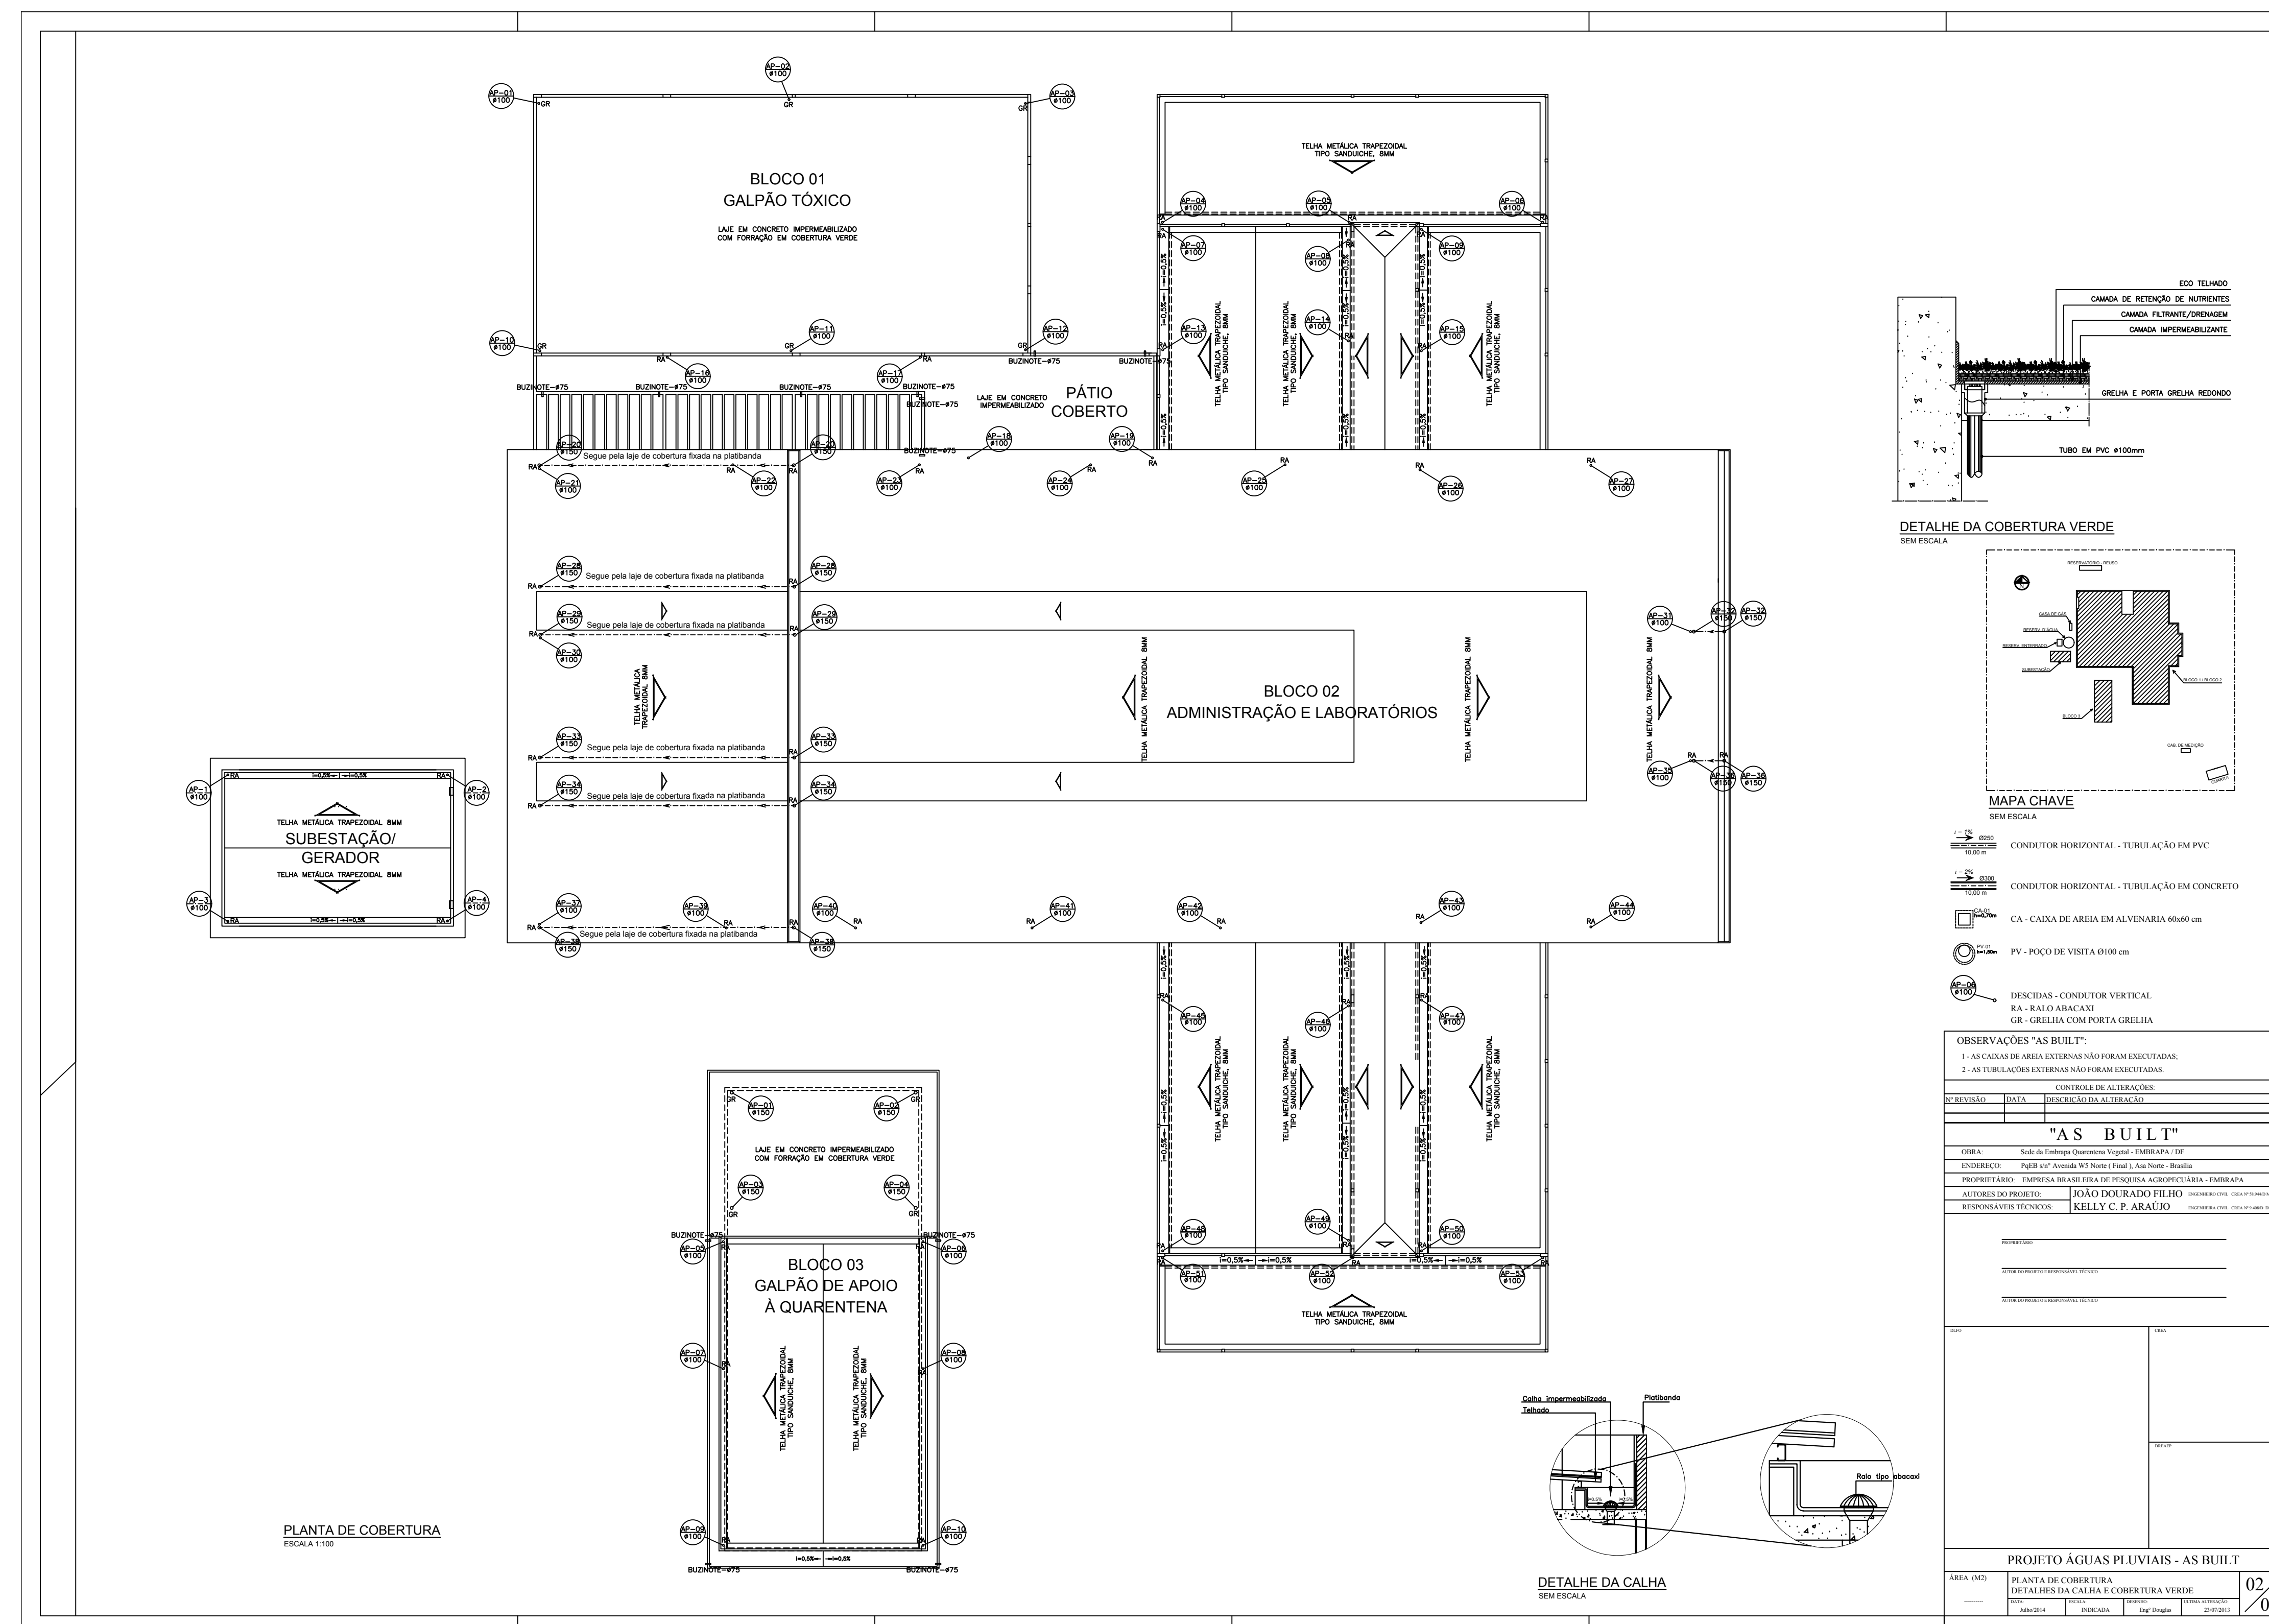


