


CONTROLE DE ALTERAÇÕES		
Nº REVISÃO	DATA	DESCRIÇÃO DA ALTERAÇÃO
"AS BUILT"		
OBRA		
ENDERECO		
PROPRIETARIO		
AUTORES DO PROJETO		
RESPONSÁVEL TÉCNICO		
PROJETO ÁGUA POTÁVEL - AS BUILT		
ÁREA (M2)		
PLANTA DE IMPLANTAÇÃO		
DETALHES DOS RESERVATÓRIOS E GUARITA		
01	07	

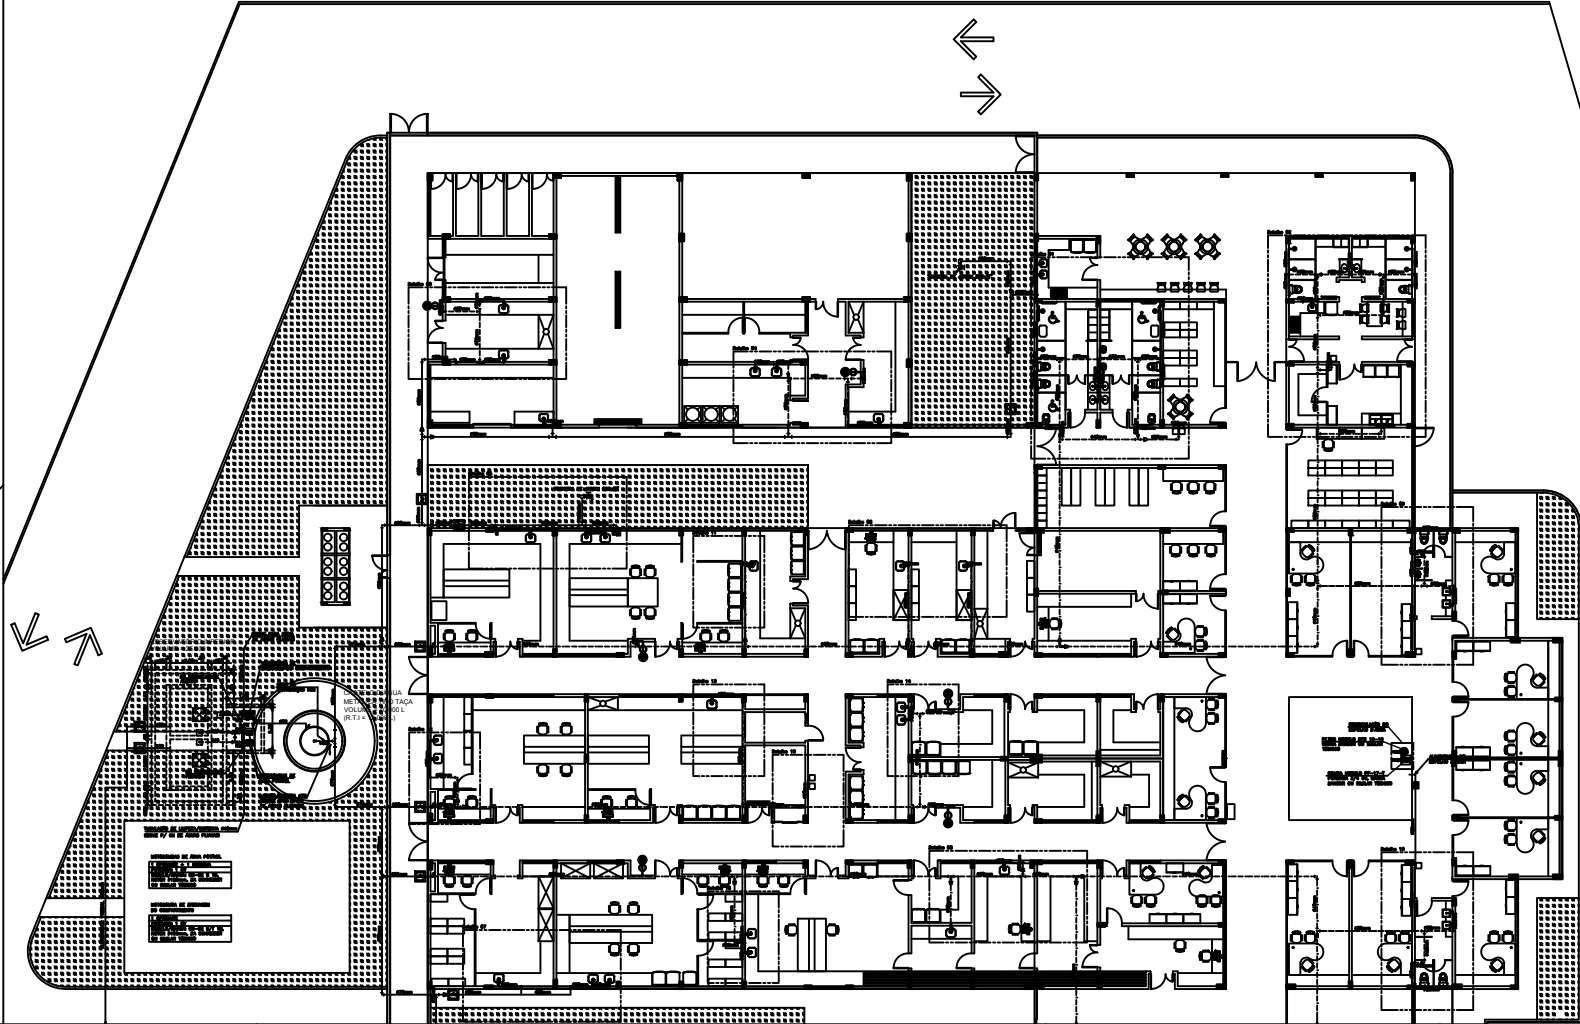

REDE DE ÁGUA POTÁVEL
ESCALA 1:100

LEGENDA

- Tubulação embutida no piso/passelo/jardim
- Tubulação embutida na parede
- Tubulação sobre o ferro ou aparente
- Tubulação sobre a laje

Registro de gaveta bruto
Bucha de redução longa
Bucha de redução curta
Tubulação que desce
Tubulação que sobe

Observação: Todos os bacias sanitárias serão com cabos acoplados

MAPA CHAVE

CONTROLE DE ALTERAÇÕES

CD	REVISÃO	DATA	DESCRIÇÃO DA ALTERAÇÃO

"AS BUILT"

OBRA: Sede da Embaça Quarentena Vegetal - EMBRAPA / DF



















PROPRIETÁRIO: EMPRESA BRASILEIRA DE PESQUISA AGROPECUÁRIA - EMBRAPA

AUTORES DO PROJETO: JOÃO DOURADO FILHO

RESPONSÁVEL TÉCNICO: KELLY C. P. ARAÚJO

PROJETO ÁGUA POTÁVEL - AS BUILT

ÁREA (M2)	PLANTA DA REDE DE ÁGUA POTÁVEL (PARTE 1/2)	02/07

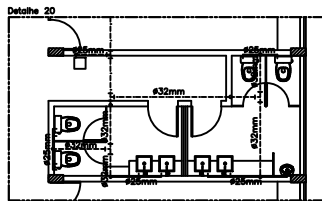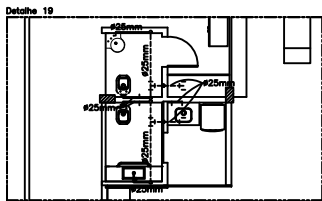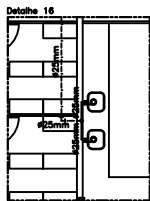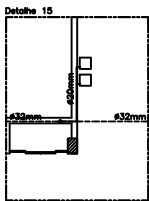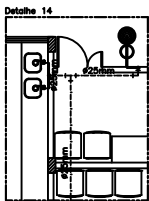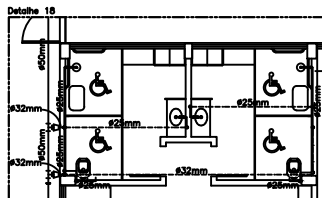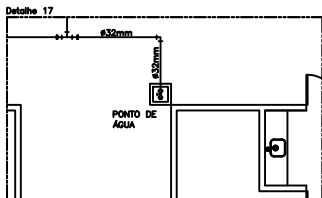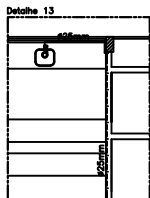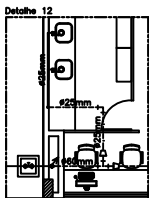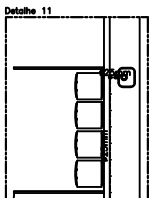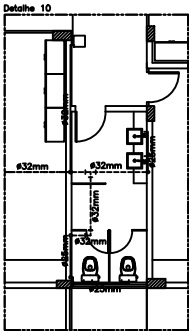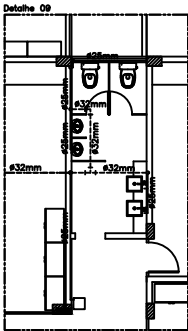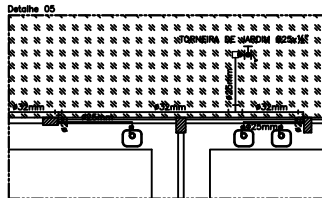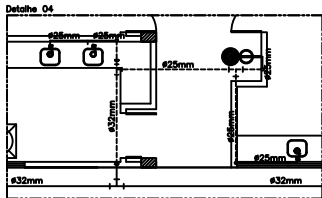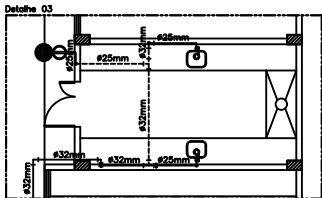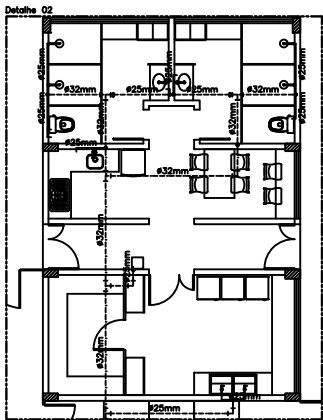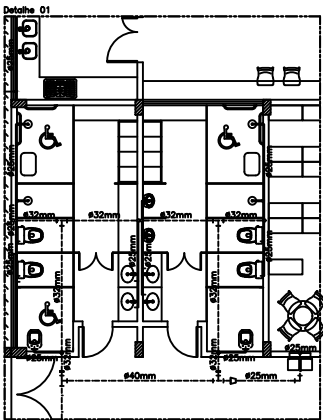

LEGENDA:

- Tubulação embutida no piso/passelo/jardim
- Tubulação embutida na parede
- Tubulação sobre o ferro ou aparente
- Tubulação sobre a laje

Registro de gaveta bruto
Bucha de redução longa
Bucha de redução curta
Tubulação que desce
Tubulação que sobe

Observação: Todos os bacias sanitárias serão com caixa acoplada

MAPA CHAVE

PROJETO ÁGUA POTÁVEL - AS BUILT

CONTROLE DE ALTERAÇÕES		
Nº	REVISÃO	DATA

"AS BUILT"

Sede da Empresa Quarentena Vegetal - EMBRAPA / DF


















PROPRIETÁRIO: Empresa Brasileira de Pesquisa Agropecuária - EMBRAPA

AUTORES DO PROJETO: JOÃO DOURADO FILHO

RESPONSÁVEL TÉCNICO: KELLY C. P. ARAÚJO

PROJETO ÁGUA POTÁVEL - AS BUILT

ÁREA (M2)	DETALHES (AMPLIAÇÕES)	04/07

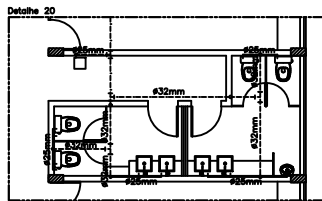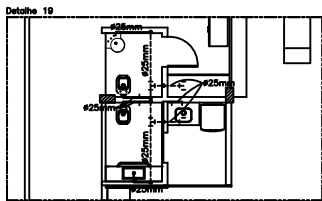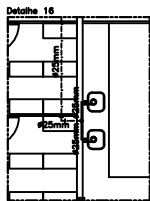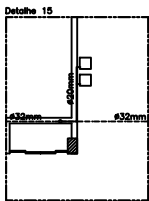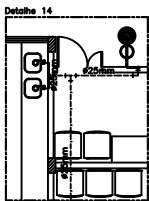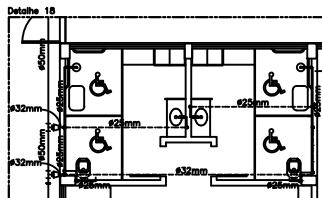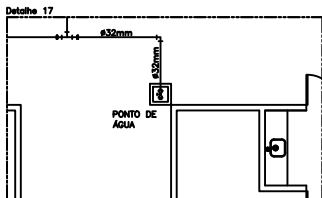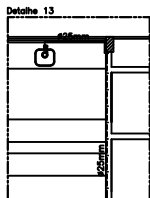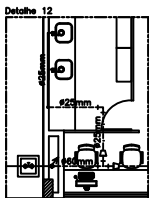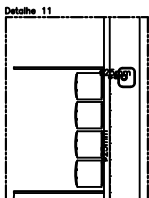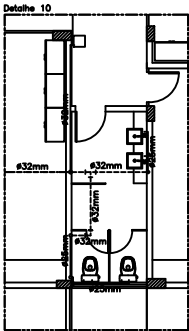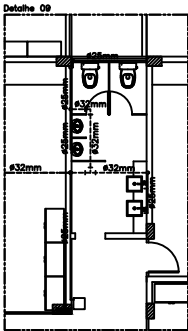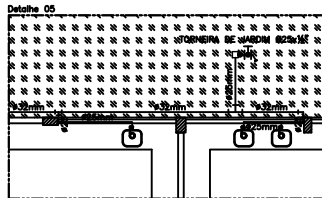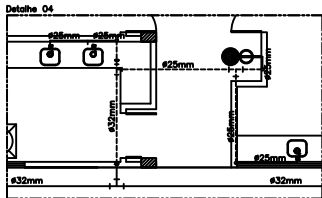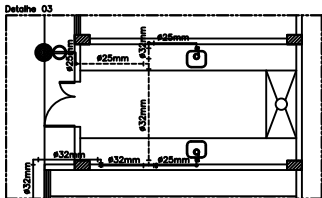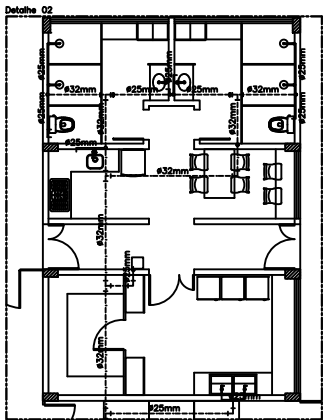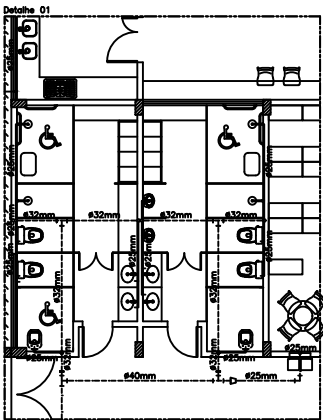

LEGENDA:

- Tubulação embutida no piso/passelo/jardim
- Tubulação embutida na parede
- Tubulação sobre o ferro ou aparente
- Tubulação sobre a laje

Registro de gaveta bruto
Bucha de redução longa
Bucha de redução curta
Tubulação que desce
Tubulação que sobe

Observação: Todos os bacias sanitárias serão com caixa acoplada

MAPA CHAVE

PROJETO ÁGUA POTÁVEL - AS BUILT

CONTROLE DE ALTERAÇÕES		
Nº	REVISÃO	DATA

"AS BUILT"

Sede da Empresa Quarentena Vegetal - EMBRAPA / DF

PROPRIETÁRIO: Empresa Brasileira de Pesquisa Agropecuária - EMBRAPA

AUTORES DO PROJETO: JOÃO DOURADO FILHO

RESPONSÁVEL TÉCNICO: KELLY C. P. ARAÚJO

PROJETO ÁGUA POTÁVEL - AS BUILT

ÁREA (M2)	DETALHES (AMPLIAÇÕES)	04/07

