


	2017-2018	2018	2019-2020	2020-2021	2021-2022



MONTAGEM DO QGLBT (Iluminação e Tomadas)
QUADRO DE EMBUTIR CEMAR 28 MÓDULOS

- 1 Disjuntor termomagnético 3P 380V 12kA 16A Curva "C" - Geral
3 Disjuntores contra surtos 1P 380V 20kA - DPS
2 Disjuntores DR 2P 380V 4.5kA 25A Curva "AC" - Circuitos 3 e 6
6 - Disjuntores termomagnéticos 1P 380V 3kA 10A Curva "C" - Circuitos 1/2/4/5/7/8
2 - Disjuntores termomagnéticos 1P 380V 3kA 16A Curva "C" - Circuitos 3 e 6
15 Espaços reserva



Mapa Chave Resolva


	ORSA-D
--	--------



CREAT

ÁREA (M2):	ILUMINAÇÃO E TOMADAS DE USO GERAL Bloco 1 - Galpão Tóxico
------------	--


30

01/20


S	06
	20

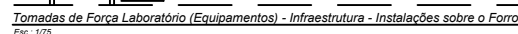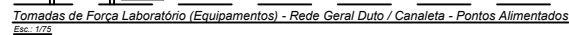


<h2 style="text-align: center;">PROJETO ELÉTRICO - AS BUILT</h2>				
ÁREA (M2): 3.325,07m²	TOMADAS DE FORÇA - EQUIPAMENTOS LABORATÓRIO Alimentação pelo Trafo ou Gerador			08 2
DATA: Maio / 2016	ESCALA: 1/75	DESENHADO: Raul Douglas	AUTORIZADO: 28/05/2016	

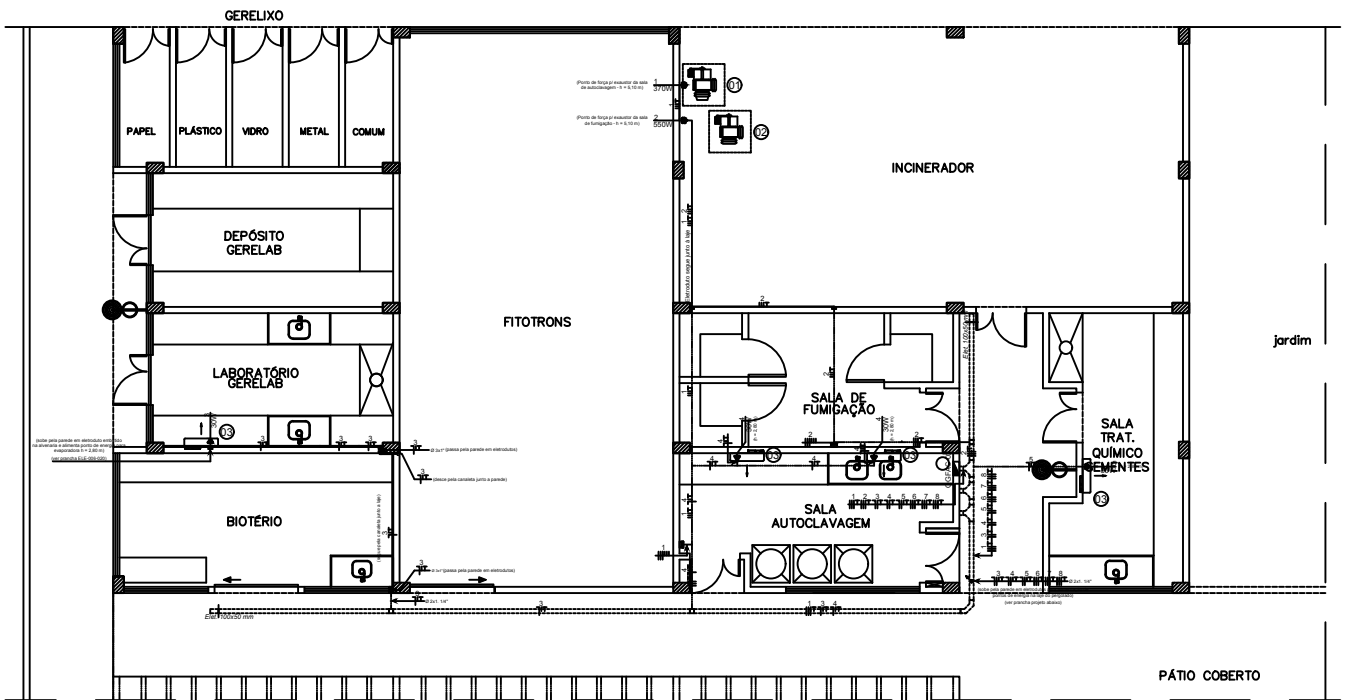

Alimentação de evaporadoras e exaustores - Térreo Bloco 1

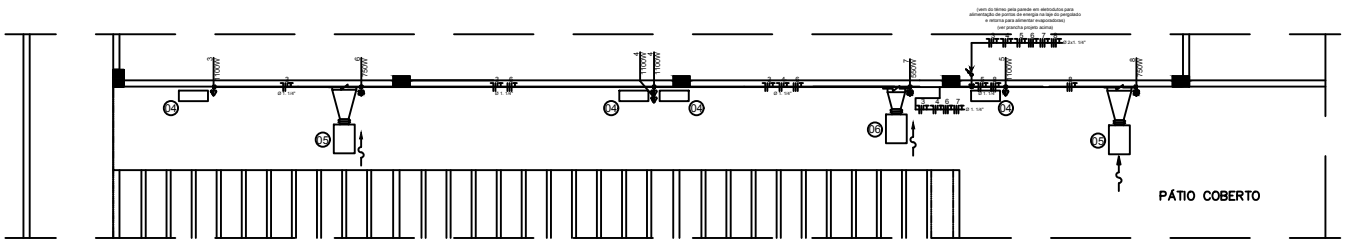


Alimentação de condensadoras e exaustores - Cobertura Bloco 1 / Periférico

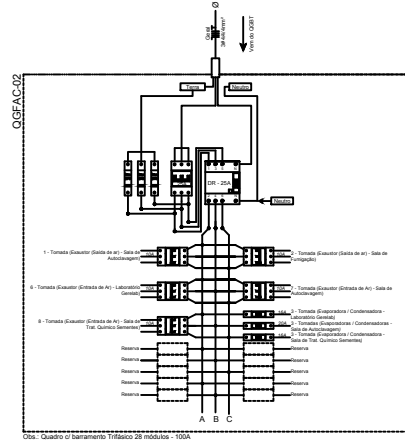

QGFAC-02

MONTAGEM DO QGFAC-02 (ALIMENTAÇÃO AR CONDICIONADO E EXAUSTÃO)
QUADRO DE EMBUTIR CEMAR 28 MÓDULOS

- 1- Disjuntor termomagnético 3P 380V 125A 25A Curva "C" - Geral
- 3- Disjuntores contra surtos 1P 380V 20kA - DPS
- 1- Disjuntor DR 4P 380V 4kA 25A Curva "AC" - Circuitos Geral
- 5- Disjuntores termomagnéticos 3P 380V 3kA 16A Curva "C" - Circuitos 1/2/6/7/8
- 2- Disjuntores termomagnéticos 1P 380V 3kA 16A Curva "C" - Circuitos 3/5
- 1- Disjuntor termomagnético 1P 380V 3kA 20A Curva "C" - Circuito 4
- 10 Espaços reserva

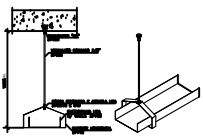


Detalhe Genérico Suporte de Eletrocalha na Laje

QGFAC-02 (Alimentação Ar Condicionado e Exaustão - Bloco 1)														
Tabela 01 - Dados Gerais - QGFAC-02														

Observações:


- 1) Quando acionada, a evaporadora envia um sinal para a condensadora ligando-a e esta liga a evaporadora.
- 2) Precisa-se de um mecanismo que acione o exaustor do ambiente quando a evaporadora deste ambiente estiver ligada, ou seja evaporadora e exaustor devem funcionar simultaneamente.

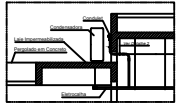

DETALHE 1: ALIMENTAÇÃO DE CONDENSADORA E EXAUSTORES NA LAJE PERIFÉRICA



Perfil / Detalhe / Canal - Detalhe Genérico - Sem escala

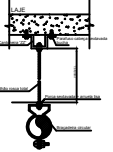

DETALHE 2: FIXAÇÃO DE ELETRODUTO PENDENTE NA LAJE

NOTAS GERAIS


LEGENDA:

- Chave de acionamento térmica ligante/desligante - motores de exaustão do ambiente (h = 1,50 m)
- Tomada (ou ponto de força - 3P/N/7) ca. 427 230V 10A (h = 0,70 m ou conforme indicado em projeto) - Exaustores
- Tomada (ou ponto de força - 3P/N/7) ca. 427 230V 10A (h = 0,70 m a partir da laje do pergolado) - Exaustores
- Tomada aparente ca. 427 230V 10A (h = 0,70 m a partir da laje do pergolado) - Condensadores
- Tomada de embutir ca. 427 230V 10A (h = 2,80 m ou conforme indicado em projeto) - Evaporadoras
- Eletroduto que sobe (diâmetro indicado em projeto)
- Eletroduto que desce (diâmetro indicado em projeto)
- Caixa de alumínio fundido c/ tampa aparafusada tipo conduíte 1" de Ø = 32mm (1.114")
- Caixa de alumínio fundido c/ tampa aparafusada tipo conduíte 1" de Ø = 32mm (1.114")
- QGF AC-02 - Quadro de distribuição de embutir - 28 módulos - Cemar
- Caixa de Passagem ferro esmalhada 444" c/ placa cega (h = conforme percurso dos cabos em projeto)
- Curva Horizontal 90° 1" de Ø para pressão 1000mm
- Curva de Acabamento para eletrocalha 1000mm
- 78 Horizontal 90° 1" para eletrocalha 1000mm
- Eletroduto de ferro galvanizado tipo médio instalado sobre o teto ou laje - não indicado Ø = 19mm (3/4")
- Eletroduto de ferro galvanizado tipo médio aparente sob laje ou parede - não indicado Ø = 19mm (3/4")
- Perfil Tipo D Branco 25x73 mm ref. Ductile DT-12241 00 (com tampa) ou similar equivalente
- Eletrocalha 1" de Ø c/ tampa de pressão 1000mm
- Conduíte de cobre c/ isolamento 750V tipo AFUMEX condutor neutro, fase, e terra não indicado Ø 5mm"

Nota:
Este projeto deve ser executado conjuntamente com as pranchas ELE-001-020 e ELE-005-020, pois há vários elementos em comum entre elas como por exemplo, eletrodutos, eletrocalhas, perfis/dutos e caixas de passagem.

Legenda de Equipamentos:

- Exaustor (saída de ar) - Sider&Palau/RLS-G 280 Classe 1 - 380V / 3F / 60Hz - 370 W (0,50 cv)
- Exaustor (saída de ar) - Sider & Palau/RLS 12/6 SR - 380V / 3F / 60Hz - 550 W (0,75 cv)
- Evaporadora - Hitachi - Split 12.000 Btu/h - 220V / 1F / 60Hz - 30 W
- Condensadora - Hitachi - Split 12.000 Btu/h - 220V / 1F / 60Hz - 1.000 W
- Exaustor (entrada de ar) - Berliner Luft (BBT 160) - 380V / 3F / 60Hz - 750 W (1,0 cv)
- Exaustor (entrada de ar) - Berliner Luft (BBT 160) - 380V / 3F / 60Hz - 550 W (0,75 cv)

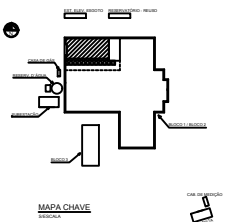

CONTROLE DE ALTERAÇÕES

Nº REVISÃO	DATA	DESCRIÇÃO DA ALTERAÇÃO

"AS BUILT"

OBRA: Sede da Empresa Quarentena Vegetal - EMBRAPA

ENDEREÇO: PqB 517 Avenida W5 Norte (Final), Asa Norte - Brasília-DF

PROPRIETÁRIO: EMPRESA BRASILEIRA DE PESQUISA AGROPECUÁRIA - EMBRAPA

AUTORES DO PROJETO: JOÃO DOURADO FILHO

RESPONSÁVEIS TÉCNICOS: KELLY C. P. ARAÚJO


Assinaturas e rubricas para aprovação do projeto.

PROJETO ELÉTRICO - AS BUILT


ÁREA (M2): 3.325,07m²	DATA: 08/01/2015	PROJETA: ELIO	REVISÃO: 01	ELABORADO: ELIO	APROVADO: ELIO
-----------------------	------------------	---------------	-------------	-----------------	----------------

ALIMENTAÇÃO AR CONDICIONADO E EXAUSTÃO Bloco 1 - Galpão Tóxico

11/20

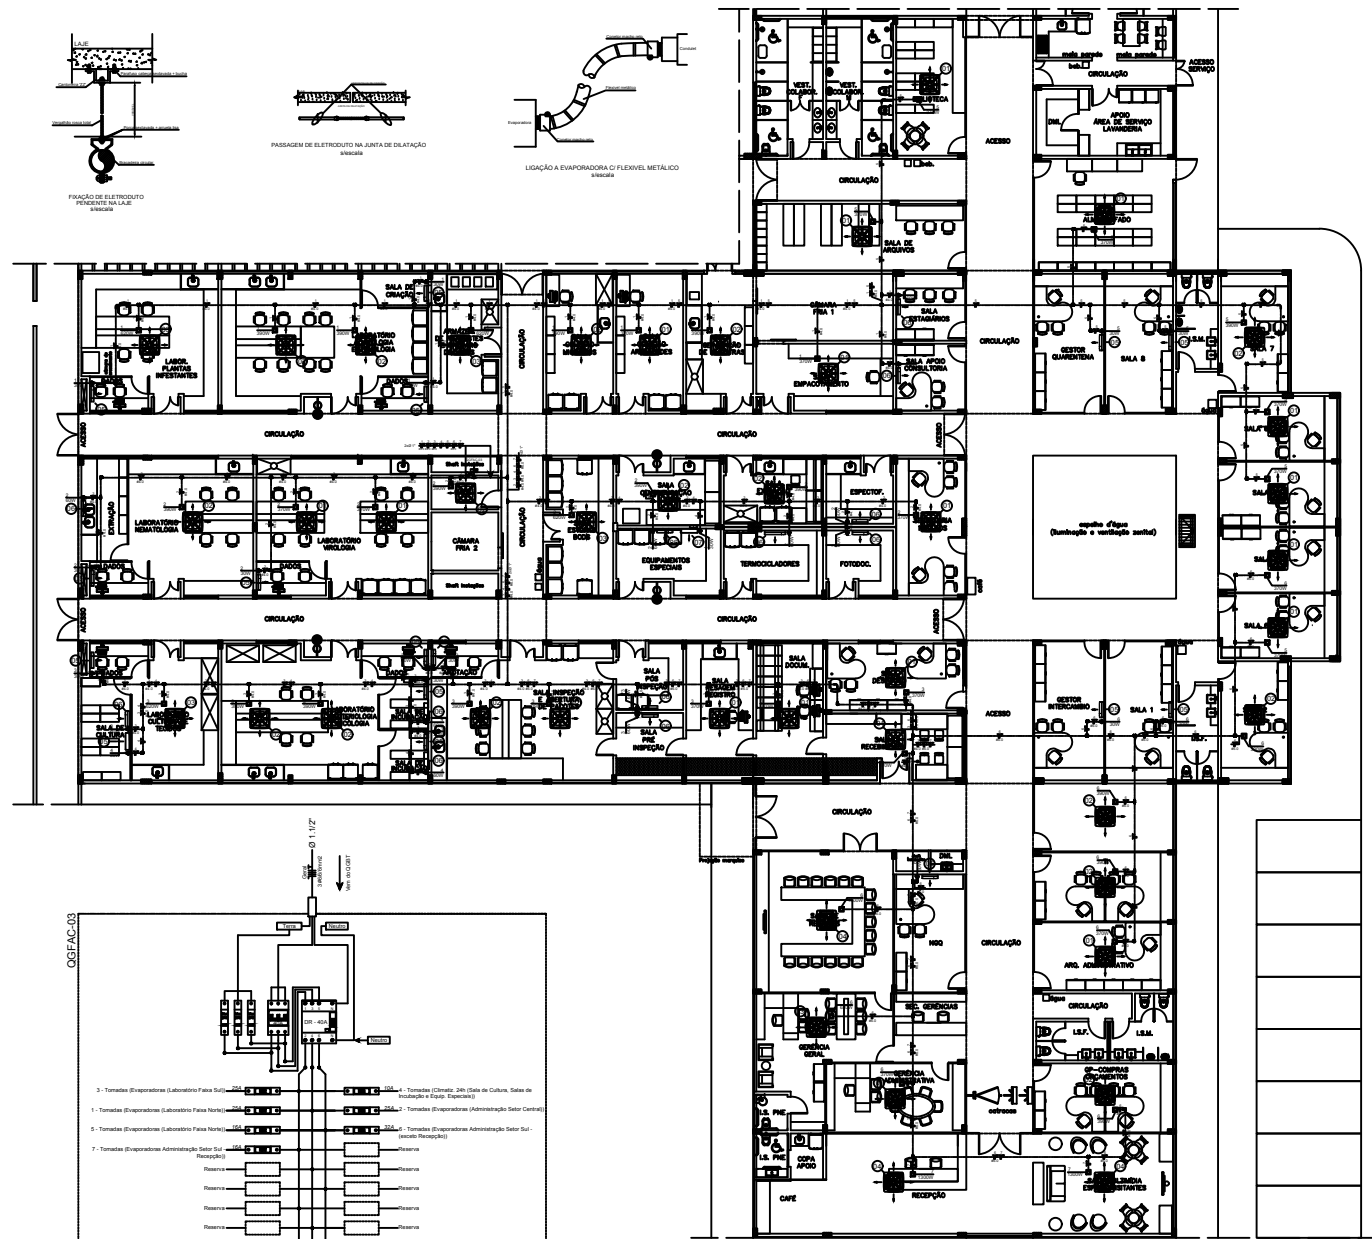

PRACAÇÃO DE ELETRODUTO NA JUNTA DE DILATAÇÃO
LIGAÇÃO A EVAPORADORA C/ FLEXÍVEL METÁLICO

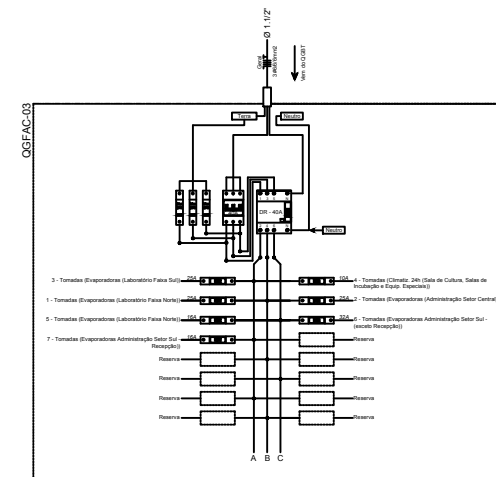

QGFAC-03

MONTAGEM DO QGFAC-03 (Tomadas de Força - Ar Condicionado (Evaporadoras))
QUADRO DE SOBREPOTÊNCIA 16 MÓDULOS

1 - Disjuntor termomagnético 3P 380V 125A 40A Curva "C" - Geral
3 - Disjuntor contra surtos 1P 380V 250kA - DPS
1 - Disjuntor UR 4P 380V 4.5kA 40A Curva "AC" - Circuitos Geral

1 - Disjuntor termomagnético 1P 380V 3kA 10A Curva "C" - Circuito 4
2 - Disjuntor termomagnético 1P 380V 3kA 10A Curva "C" - Circuitos 5 e 7
3 - Disjuntor termomagnético 1P 380V 3kA 25A Curva "C" - Circuitos 1/2/3
1 - Disjuntor termomagnético 1P 380V 3kA 32A Curva "C" - Circuito 6

9 Espaços reserva

QGFAC-03 (Alimentação Ar Condicionado (Evaporadoras) - Bloco 2)													

NOTAS GERAIS

LEGENDA:

- Tomada de embutir ca. 42" 200V ou porta de força (1P + 1T) 10A h + 220mm
- Ponto de força monofásico 3P (F/N/T) 220V sobre o forro (ligação das evaporadoras tipo cassete)
- Quadro de distribuição de sobrepotência - 16 módulos - Cemar
- Caixa passagem em alumínio fundido Condutôres tipos "T" "TT" "X" entradas resquedadas de Ø = 25mm (1")
- Eletroduto de ferro galvanizado tipo médio instalado no entre forro - não indicado Ø = 25mm (1")
- Condutor de cobre o isolamento 750V tipo AFUMEX condutor neutro, fase e terra não indicado 42.5mm²

Legenda de Equipamentos:

- Unidade Evaporadora - Cassete 4 Vias, Hitachi, RC1, 0.8FN3B2 - 220V / 11 / 60Hz - 370 W
- Unidade Evaporadora - Cassete 4 Vias, Hitachi, RC2, 0.8FN3B2 - 220V / 11 / 60Hz - 300 W
- Unidade Evaporadora - Cassete 4 Vias, Hitachi, RC3, 0.8FN3B2 - 220V / 11 / 60Hz - 820 W
- Unidade Evaporadora - Cassete 4 Vias, Hitachi, RC4, 0.8FN3B2 - 220V / 11 / 60Hz - 820 W
- Unidade Evaporadora - High Wall, Hitachi, RPK-1, 0.8FN3M3 - 220V / 11 / 60Hz - 30 W
- Unidade Evaporadora - High Wall, Hitachi, RPK-1, 0.8FN3M3 - 220V / 11 / 60Hz - 1300 W
- Unidade Evaporadora - High Wall, Hitachi, RPK10, 0.8FN3M3 - 220V / 11 / 60Hz - 30 W

Nota 1:
Todas evaporadoras do sistema de refrigeração serão ligadas a rede elétrica com eletroduto metálico flexível c/ revestimento de PVC.

Nota 2:
Os pontos deste desenho estão em conformidade com o "Projeto de Ar Condicionado" (Pranchas 02-05 e 03-05).

MAPA CHAVE

CONTROLE DE ALTERAÇÕES

Nº REVISÃO	DATA	DESCRIÇÃO DA ALTERAÇÃO
01	02/09/2015	Rev. geral, compatibilização com potência nominal de equipamentos

"AS BUILT"

OBRA: Sede da Empresa Quarentena Vegetal - EMBRAPA

ENDEREÇO: PqB 511 Avenida W5 Norte (Foz), Asa Norte - Brasília-DF

PROPRIETÁRIO: EMPRESA BRASILEIRA DE PESQUISA AGROPECUÁRIA - EMBRAPA

AUTORES DO PROJETO: JOÃO DOURADO FILHO

RESPONSÁVEIS TÉCNICOS: KELLY C. P. ARAÚJO

PROJETO ELÉTRICO - AS BUILT

ÁREA (M²): 3.325,07m²

DATA: Junho / 2015




PROJETA: 11/02

REVISADO: King DOUGLAS

REVISOR: 02/09/2015

12/20

6 Espaços reserva

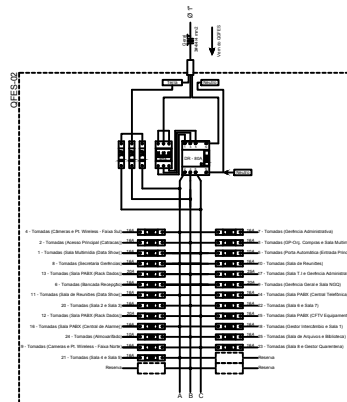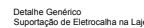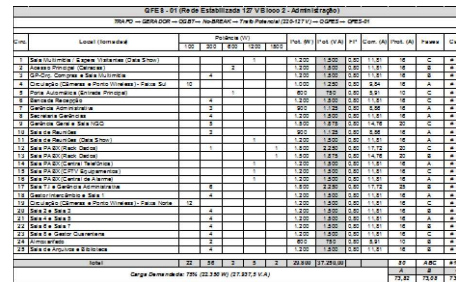

Ota: Quadro c/ barramento Trifásico (28 módulos) - 100A


[illegible]

Apesar de não estar representado no projeto (falta de espaço para desenho) usar um cabo de terra para cada circuito.

1 Disjuntor termomagnético 3P 380V 12kA 80A Curva "C" - Geral
3 Disjuntores contra surtos 1P 380V 20kA - DPS
1 Disjuntor DR 4P 380V 4.5kA 80A Curva "AC" - Circuitos Gerais

2 - Disjuntores termomagnéticos 1P 380V 3kA 10A Curva "C" - C
19 - Disjuntores termomagnéticos 1P 380V 3kA 16A Curva "C" -
10/11/14/15/16/18/19/20/21/22/23/25

3 - Disjuntores termomagnéticos 1P 380V 3kA 20A Curva "C" - Circuitos 9/12/1
1 - Disjuntor termomagnético 1P 380V 3kA 25A Curva "C" - Circuito 17
3 Espaços reserva

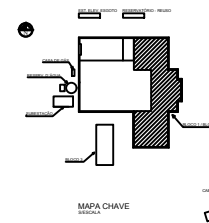[illegible]


AUTOR DO PROJETO E RESPONSÁVEL TÉCNICO

DLFO:

	CREA
--	------

PROJETO ELÉTRICO - AS BUILT

AREA (M2):


3,325,032

REDE GERAL DE ENERGIA ESTABILIZADA 127 V


Bloco 2 - Administração

DATA:	ESCALA:	DESENHO:	ULTIMA ALTERAÇÃO:
Março / 2015	1/100	Engº DOUGLAS	20

14




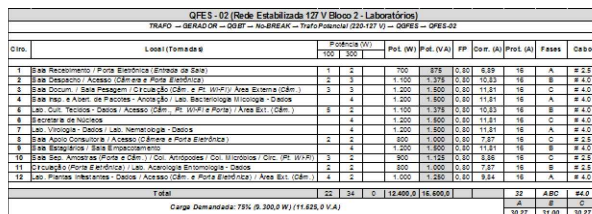


Detalhe Genérico
Suportação de Eletrocalha na Laje








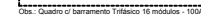


4 Espaços reserva

$$\frac{5}{20}$$

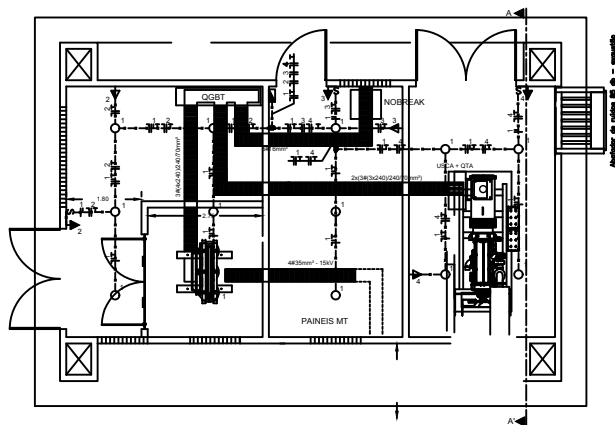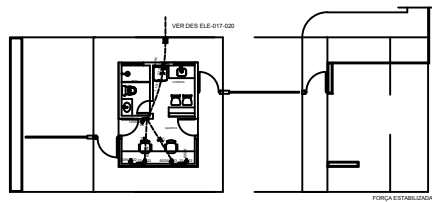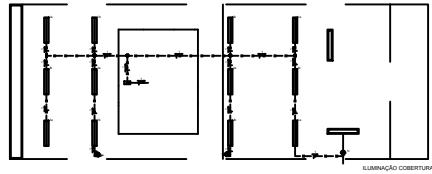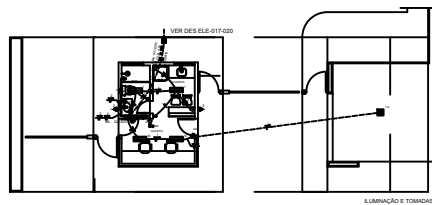

CABINE MEDIÇÃO

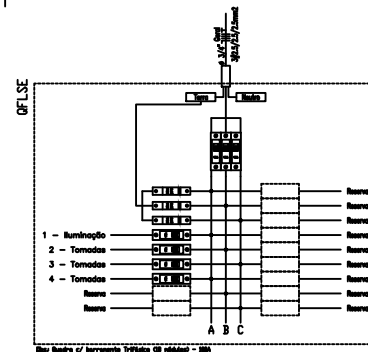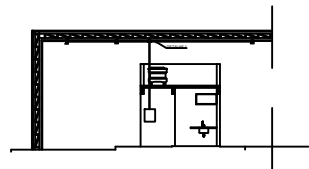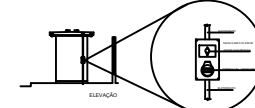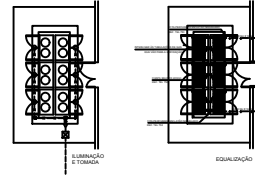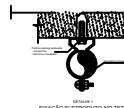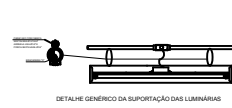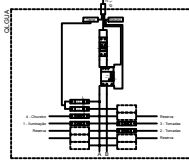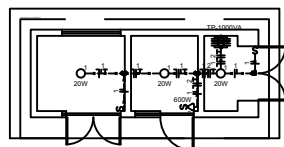


Quadro de Cargas													
OFLSE													

NOTAS GERAIS

LEGENDA:

- luminária decorativa p/ jardins c/ fluorescente compacta 20W no chão - ref. TORYBA ITAM ou similar superior
- Luminária tipo Fluorescente a prova de gases não inflamáveis vitor em policarbonato c/ grade lâmpada compacta 23W
- Interruptor de embutir em cx. 4x2" 2 teclas 250V 10A h = 110cm
- Interruptor de embutir em cx. 4x2" 1 tecla 250V 10A h = 110cm
- Interruptor de embutir em cx. 4x2" 3 teclas 250V 10A h = 110cm
- Acionador manual bomba de inodoro tipo quebra vidro caixa vermelha ref. AM-B LUMAC ou similar superior
- Luminária de sobrepôr 2x14W - ref. ITAM 3532 ou equivalente superior
- Luminária de sobrepôr 2x28W - ref. ITAM 3532 ou equivalente superior
- Refletor LED 20W ref. LED HIGH POWER BAUER ou similar superior
- Caixa de passagem em alvenaria c/ tampa de concreto 30x30x30cm
- Tomada de embutir cx. 4x2" 250V 10A h = 110cm
- Tomada de embutir cx. 4x2" 250V 10A h = 30cm
- Tomada de embutir cx. 4x2" 250V 10A h = 220cm
- Conjugado de embutir cx. 4x4" c/ tomada 3 polos 250V 10A h = 200cm
- Q.G.U.A. - quadro de distribuição de embutir conforme diagrama distribuição especial
- Caixa alvenaria c/ tampa de concreto de 40x40x40cm
- Disjuntor a seco - DIN 25A 1P
- Disjuntor a seco - DIN 25A 2P
- DPS 12A 1P
- Eletroduto rígido de PVC embutido no Piso - não indicado D = 18mm
- Eletroduto rígido de PVC embutido na laje ou parede - não indicado D = 18mm
- Eletroduto de ferro galvanizado tipo médio instalado aparente - não indicado D = 18mm
- Cabo de cobre nu da malha de aterramento
- Tubo que Desce (Unifilar)
- Condutor de cobre c/ isolamento 750V tipo AFUMEX condutor neutro, fase e terra - não indicado # 2,5 mm²

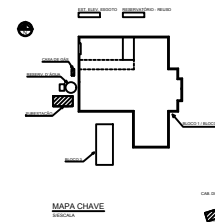

Observação: Esta prancha precisa de ajustes (alterações de projeto arquitetura / urbanização)

CONTROLE DE ALTERAÇÕES

Nº REVISÃO: DATA: DESCRIÇÃO DA ALTERAÇÃO:


Nº REVISÃO	DATA	DESCRIÇÃO DA ALTERAÇÃO
1		
2		
3		

"AS BUILT"	
OBRA:	Sede da Empresa Quarentena Vegetal - EMBRAPA
ENDEREÇO:	PqB 51º Avenida W8 Norte (Final), Asa Norte - Brasília-DF
PROPRIETÁRIO:	EMPRESA BRASILEIRA DE PESQUISA AGROPECUÁRIA - EMBRAPA
AUTORES DO PROJETO:	JOÃO DOURADO FILHO
RESPONSÁVEIS TÉCNICOS:	KELLY C. P. ARAÚJO

PROJETO	
REVISÃO	
APROVADO	
REVISÃO	
APROVADO	


PROJETO ELÉTRICO - AS BUILT	
ÁREA (M²):	Instalações Elétricas Gerais
3.328,67m²	Guarita, Casa de Gás, Cab. Medição e Subestação
DATA:	10/05/2016

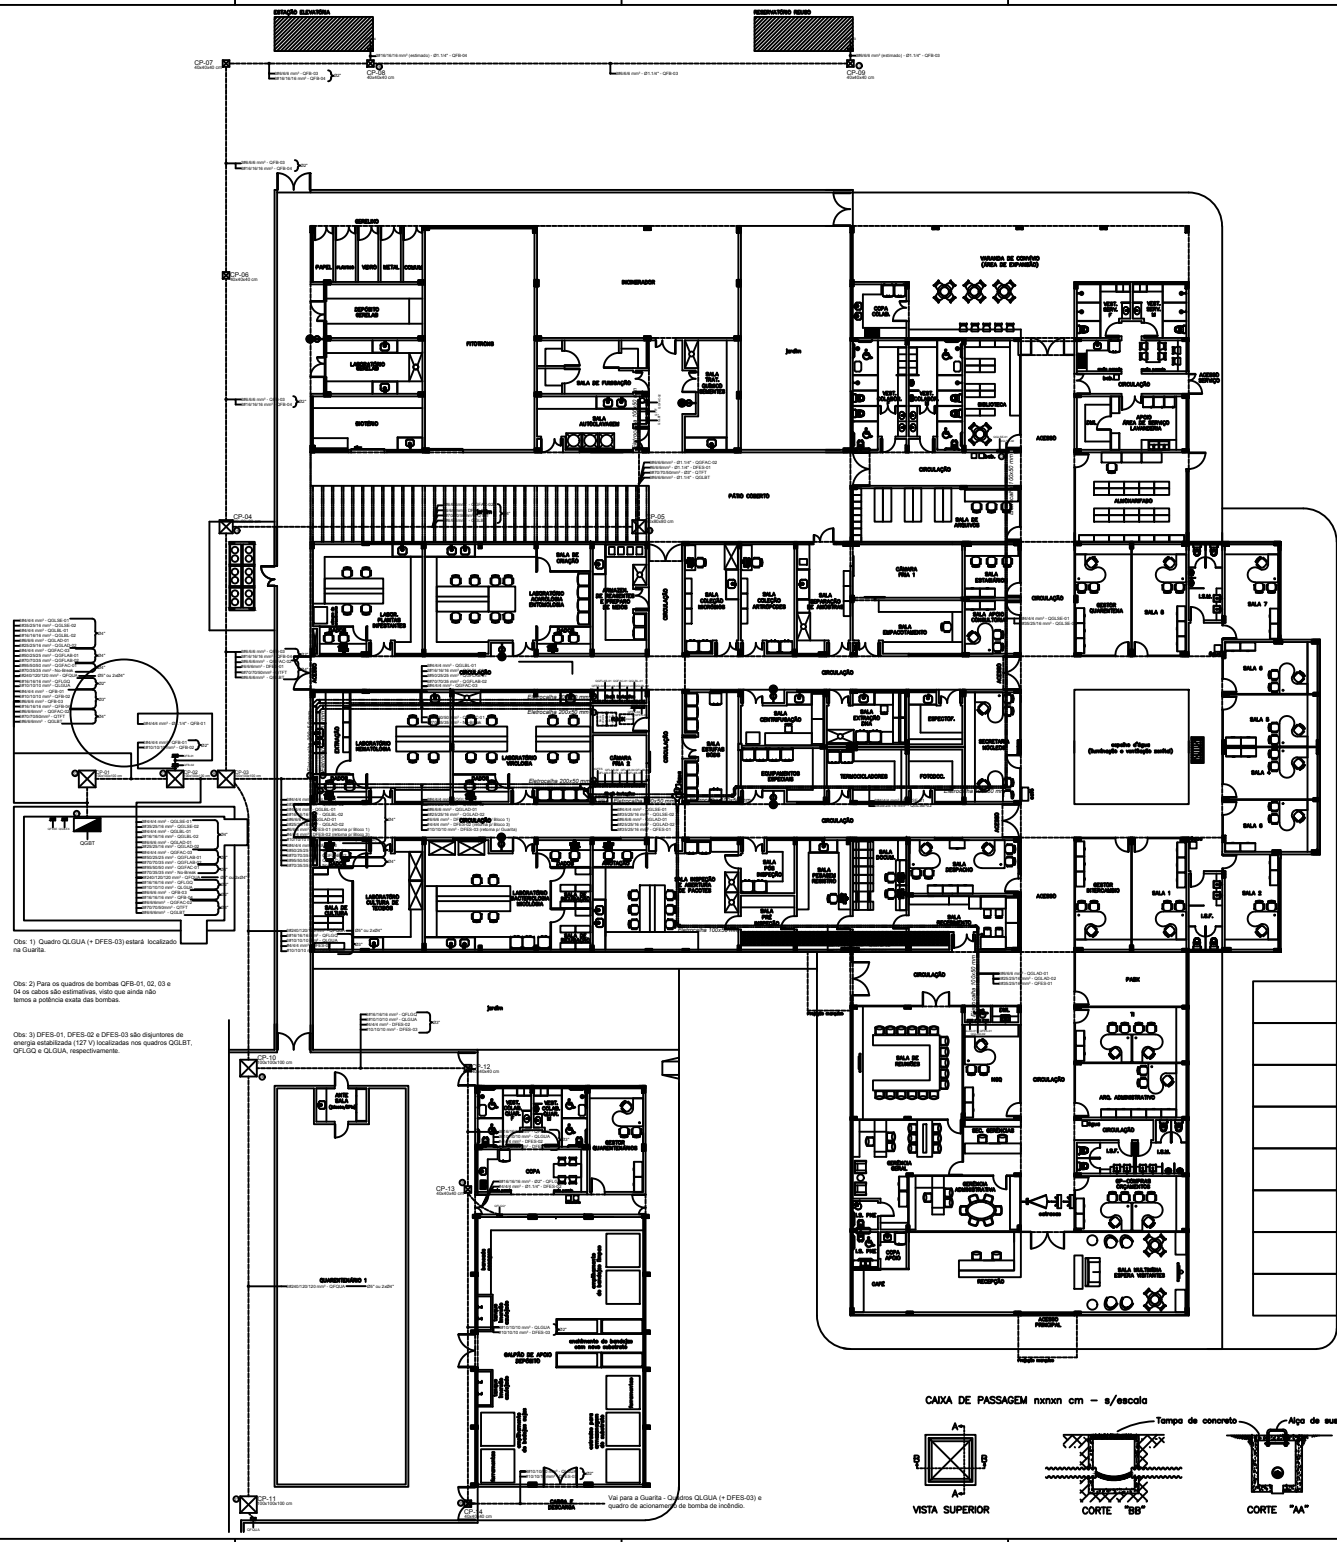



Obs: 1) Quadro QLOUA (+ DFES-03) estará localizado na Guarda.

Obs: 2) Para os quadros de bombas QFB-01, 02, 03 e 04 os cabos são estimativa, visto que ainda não temos a planta exata das bombas.

Obs: 3) DFES-01, DFES-02 e DFES-03 são disjuntores de energia estabilizada (127 V) localizadas nos quadros QDLBT, QFLOUA e QLOUA, respectivamente.

- NOTAS GERAIS
- LEGENDA:
- CP - Caixa de passagem em alvenaria, com tampa de concreto, dimensões indicadas
 - Quadro de distribuição de subgrupo ou embutir
 - Curva Horizontal 90 eletrocalha 1/2 perfurada c/ tampa de pressão 100x50mm
 - Curva Horizontal 90 eletrocalha 1/2 perfurada c/ tampa de pressão 100x50mm
 - Te Horizontal 90 eletrocalha 1/2 perfurada c/ tampa de pressão 200x50mm
 - Redução Concentrica 1/2 Ita c/ tampa de pressão 200x100x50mm
 - Duto corrugado flexível, diâmetros indicados, Kanaflex e similar
 - Eletrocalha perfurada 1/2 c/ tampa de pressão 200 mm x 50 mm
 - Eletrocalha perfurada 1/2 c/ tampa de pressão 100 mm x 50 mm

Nota:
Todos os condutores deste desenho serão de cobre c/ isolamento p/ 1 kV tipo AFUMEX.

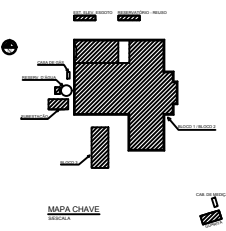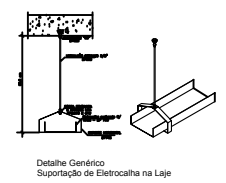

CONTROLE DE ALTERAÇÕES

Nº REVISÃO	DATA	DESCRIÇÃO DA ALTERAÇÃO

"AS BUILT"

OBRA: Sede da Empresa Quarentena Vegetal - EMBRAPA

ENDEREÇO: PqEB s/nº Avenida W8 Norte (Final), Asa Norte - Brasília-DF

PROPRIETÁRIO: EMPRESA BRASILEIRA DE PESQUISA AGROPECUÁRIA - EMBRAPA

AUTORES DO PROJETO: JOÃO DOURADO FILHO

RESPONSÁVEIS TÉCNICOS: KELLY C. P. ARAÚJO

PROJETO ELÉTRICO - AS BUILT

ÁREA (M²): 3.328,07m²

DATA: 04/01/2015

PROJETA: 01/20

REVISÃO: 01/20

ELABORADO: Engº DOUGLAS

EXTERNA APROVAÇÃO: 23/06/2015

17/20

